



COPACHISA

Quality to build prestige;
Experience to yield outcomes.

Valle Escondido 5700 Fracc. Desarrollo el Saucito
Chihuahua Mexico, C.P. 31125
[52] 614 439.3900

www.copachisa.com

Notas Generales:
- EL CONTENIDO DE ESTE PLANO ES PROPIEDAD DE COPACHISA S.A. DE C.V. QUEDA PROHIBIDO HACER MODIFICACIONES O REPRODUCIR SU CONTENIDO SIN EL DEBERO CONSENTIMIENTO DE LA EMPRESA.
- LAS COTAS TIENEN PRIORIDAD SOBRE EL DIBUJO.

General Notes:
- THE CONTENT OF THIS DRAWING IS PROPERTY OF COPACHISA S.A. DE C.V. IT IS STRICTLY PROHIBITED TO MODIFY OR REPRODUCE IT WITHOUT THE CONSENT OF THE COMPANY.
- DIMENSIONS HAVE PRIORITY OVER THE DRAWING.

Etapas de Proyecto | Project Stage:

AS-BUILT

Nombre Proyecto | Project Name:



American Industries

INVENTARIO III CHIHUAHUA

SUR

CALLE CONSTRUCCION Y
METALMECANICA PARQUE
INDUSTRIAL CHIHUAHUA SUR

Aprobación por el Cliente | Client Approval:

Nombre | Name: _____

Fecha | Date: _____

Firma | Signature: _____

Escala | Scale: 1:300

Lider de Diseño | Lead Designer: ARQ. HECTOR ARIAS

Coordinador de Diseño | Design Coordinator: ARQ. CARLOS RIOS

Dibujó | Drawn by: ARQ. CRISTINA MATHIEU

Perito Constructor | Registered Engineer:

D.R.O. ARQ. ISELA MATA BARRERA

Reg. No. 1845 R.P.C. No. 1451

Consultores | Consultants:

Número de Proyecto | Project Number: 22011

Fecha de Elaboración | Elaboration Date: FEBRERO DE 2023

Título del Plano | Drawing Title:

PINTURA EN FACHADA


PAINT ON FACADE

Número de Plano | Drawing Number: **A670**


Número Revisión | Revision Number:

SIMBOLOGIA / LEGEND	
01	PINTURA VINILICA / VINYL PAINT MARCA / BRAND: SHERWIN WILLIAMS MODELO / MODEL: KEM TONE COLOR: CRYSTAL BALL K07W/71
02	PINTURA VINILICA / VINYL PAINT MARCA / BRAND: SHERWIN WILLIAMS MODELO / MODEL: KEM TONE COLOR: BEETHOVEN BLUE
NOTAS / NOTES	
EN LOS MUROS EXTERIORES SE APLICARA LOXON PRIMER A24WM0300 O SIMILAR Y 2 CAPAS DE PINTURA/ EXTERIOR WALLS SHOULD HAVE LOXON PRIMER A24WM0300 OR SIMILAR	


NOTAS GENERALES / GENERAL NOTES	
A200	SERIE PLANTAS ARQUITECTONICAS/ FLOOR PLANS OR PARTIAL FLOOR PLANS SERIES
A300	SERIE PLANTAS DE PLAFONES/ CEILING PLANS SERIES
A500	SERIE TIPOS DE MUROS/ WALL TYPES SERIES
A600	SERIE FACHADAS/ ELEVATIONS SERIES
EL N.P.T. 1,359.95 = 0.00 THE F.F.L. 1,359.95 = 0.00	

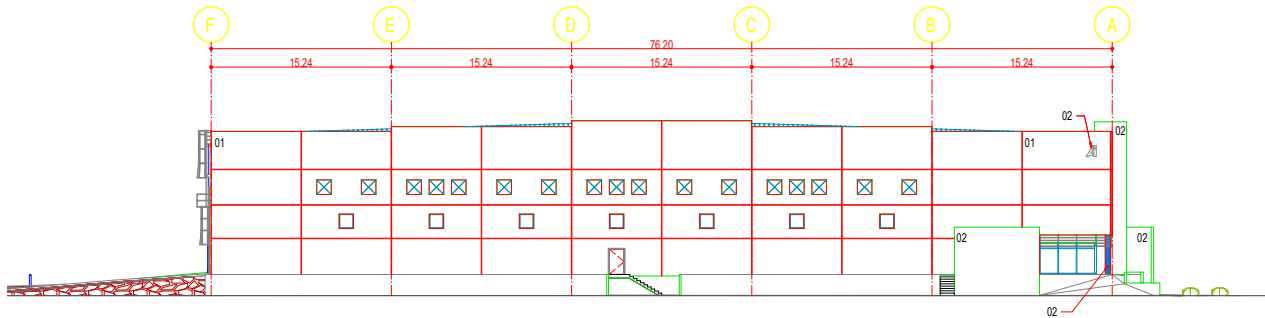


ELEVACION ESTE EJE 18/
EAST ELEVATION AXIS 18
C1
A670 1:300 REF A1 / A200

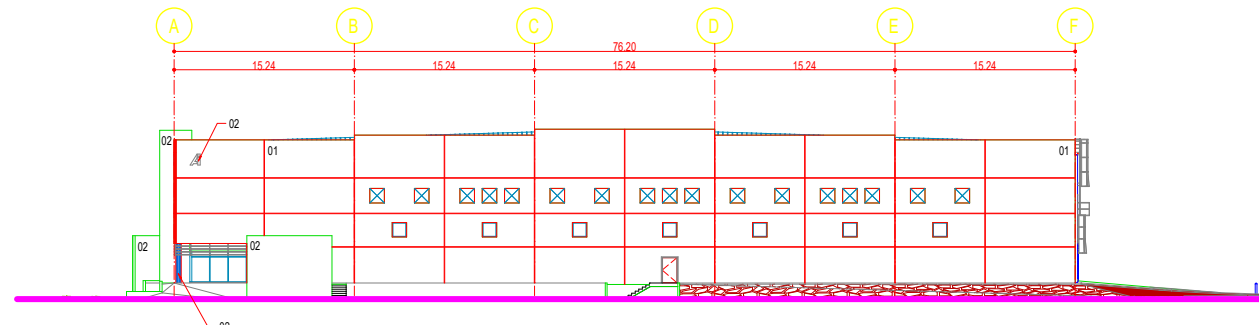

ELEVACION OESTE EJE 1/
WEST ELEVATION AXIS 1
C2
A670 1:300 REF C1 / A151

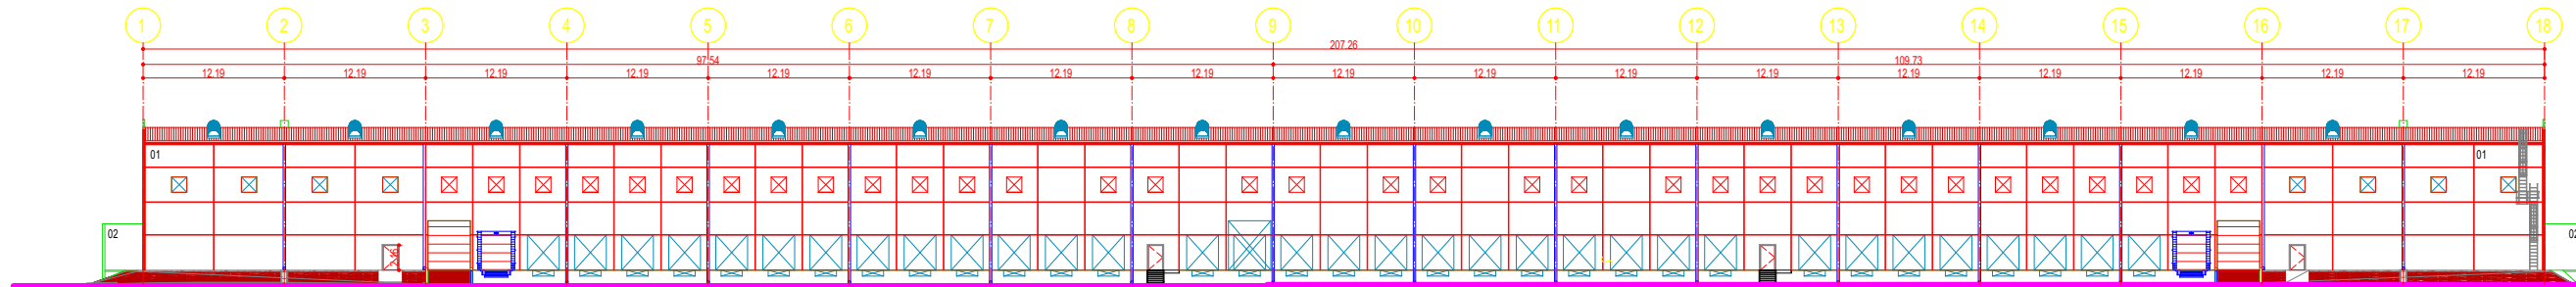

ELEVACION SUR EJE F/
SOUTH ELEVATION AXIS F
B1
A670 1:300 REF A1 / C711

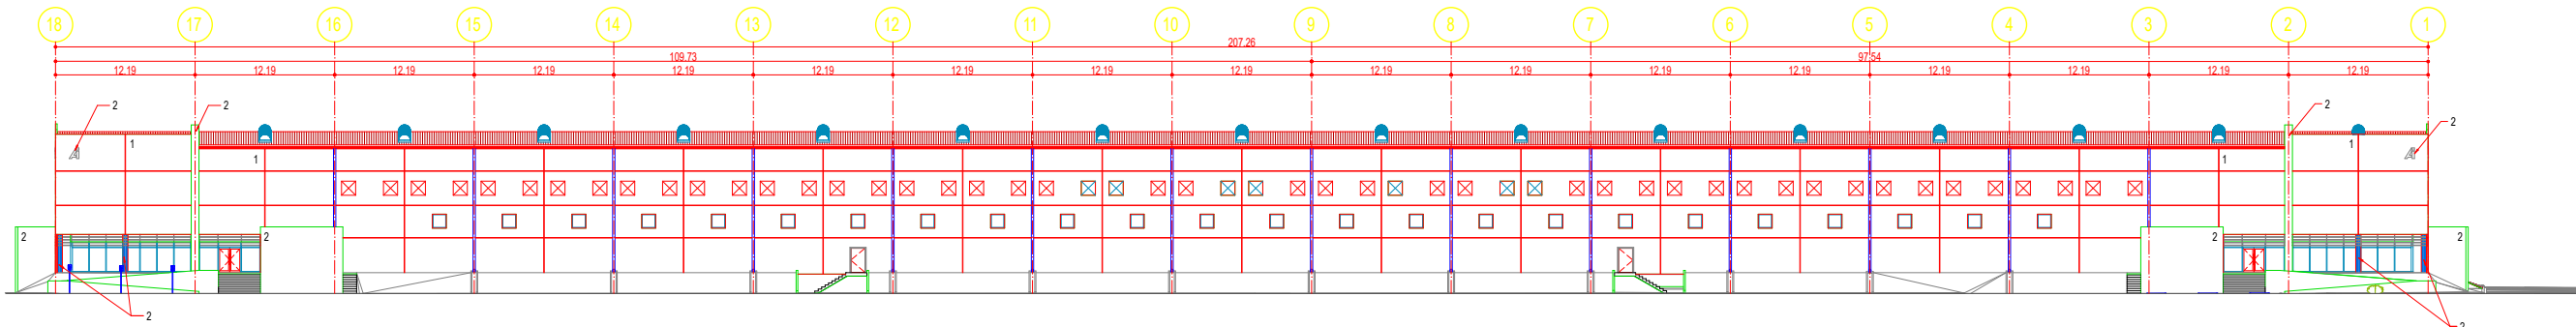

ELEVACION NORTE EJE A/
NORTH ELEVATION AXIS A
A1
A670 1:300 REF C1 / A151