

NOTAS GENERALES / GENERAL NOTES

1. LA ALTURA DE LAS LUMINARIAS ESTÁ EN BASE A EL NIVEL DE PISO TERMINADO DEL ÁREA DE PRODUCCIÓN.
THE LUMINAIRES HEIGHT IS BASED ON FINISHED FLOOR LEVEL OF THE PRODUCTION AREA
2. LAS LUMINARIAS DEBEN ESTAR CENTRADAS HORIZONTALMENTE RESPECTO A LOS MUROS TILT-UP
LUMINAIRES MUST BE HORIZONTALLY CENTERED WITH RESPECT TO THE TILT-UP WALLS.


SIMBOLOGÍA / SYMBOLOGY

A

LUMINARIA WALL-PACK MONTADA EN MURO CAT. XTOR8BRL-W-BZ, 81W, 277V.
MARCA COOPER LIGHTING, ALTURA INDICADA
WALL-PACK LUMINAIRE CAT. XTOR8BRL-W-BZ, 81W, 277V, BRAND COOPER
LIGHTING, INDICATED HEIGHT


B

REFLECTOR MONTADO EN MURO, CAT. NFFLD-C70-D-UNV-66-T-CB DE 184W, 277V,
ACABADO CARBON BRONCE, MARCA COOPER LIGHTING, ALTURA INDICADA
WALL MOUNTED SPOTLIGHT, CAT. NFFLD-C70-D-UNV-66-T-CB, 184W, 277V, FINISH
CARBON BRONZE, BRAND L. COOPER LIGHTING, INDICATED HEIGHT

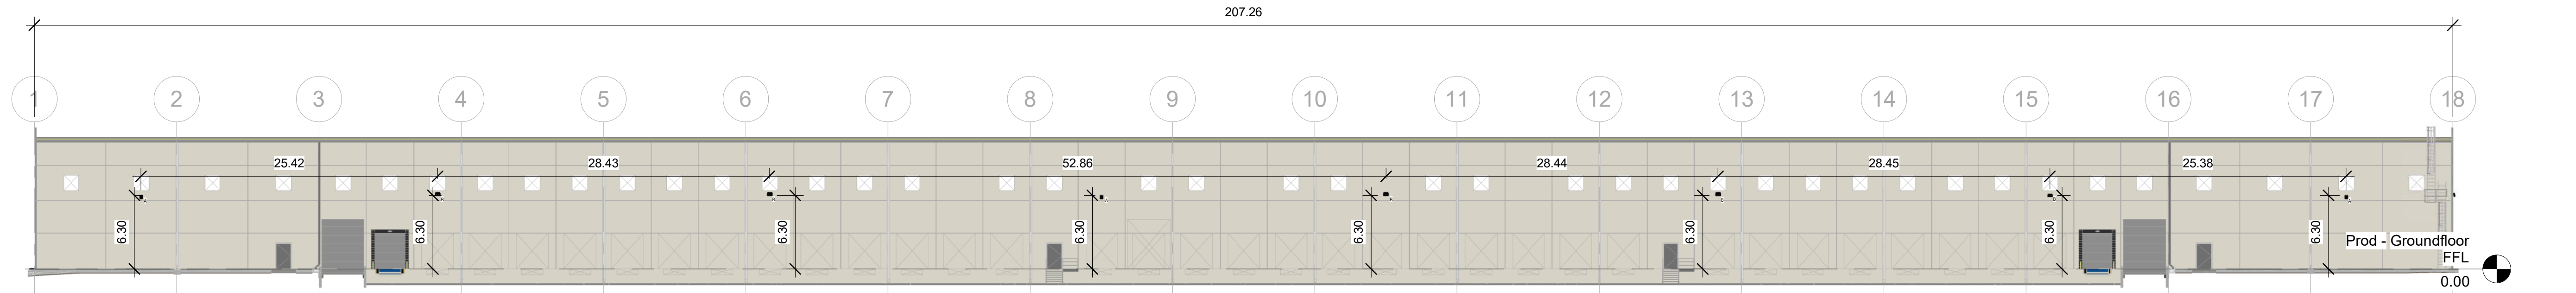


D1
E102
FACHADA A
FACADE A
1 : 300

LUMINARIAS CENTRADAS HORIZONTALMENTE RESPECTO A MUROS TILT UP.
LUMINAIRES CENTERED HORIZONTALLY WITH RESPECT TO TILT UP WALLS.

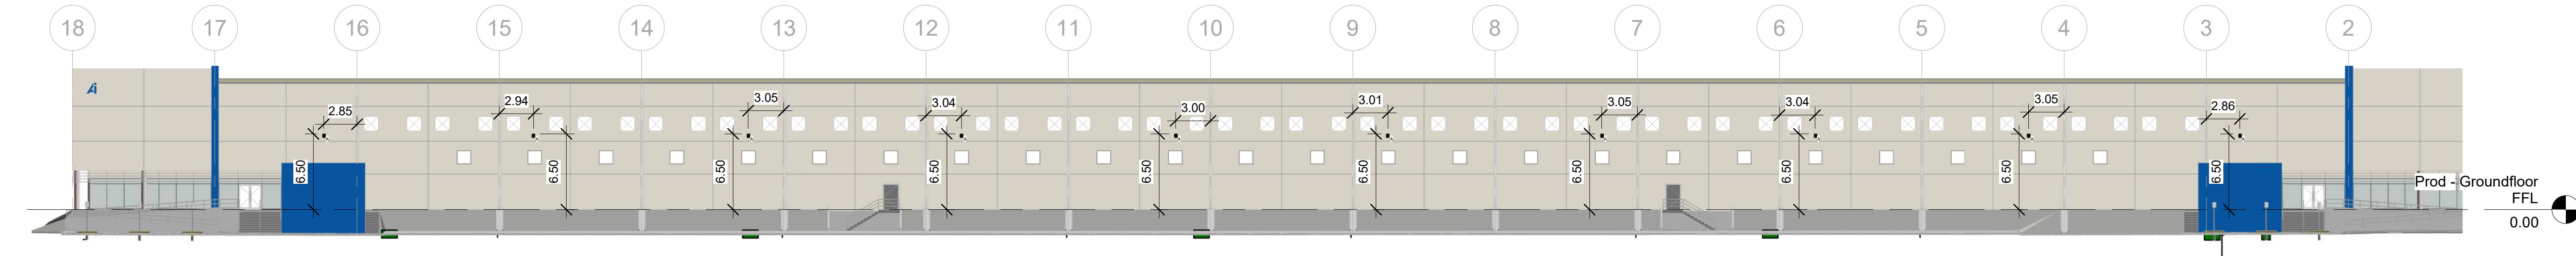


C1
E102
FACHADA B
FACADE B
1 : 300

LUMINARIAS CENTRADAS HORIZONTALMENTE RESPECTO A MUROS TILT UP.
LUMINAIRES CENTERED HORIZONTALLY WITH RESPECT TO TILT UP WALLS.

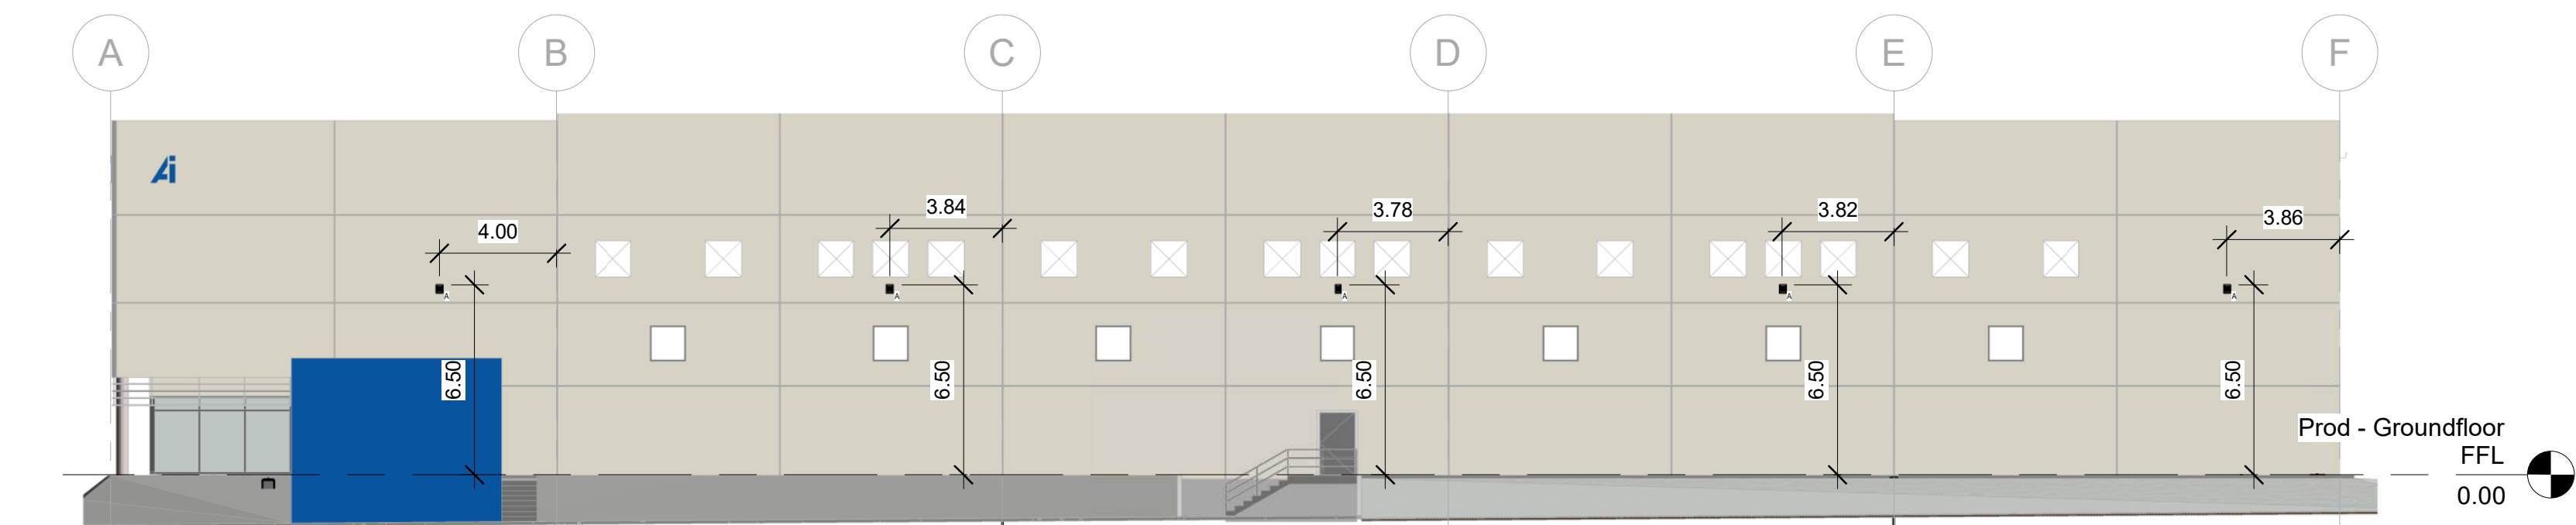


B1
E102
FACHADA C
FACADE C
1 : 200

LUMINARIAS CENTRADAS HORIZONTALMENTE RESPECTO A MUROS TILT UP.
LUMINAIRES CENTERED HORIZONTALLY WITH RESPECT TO TILT UP WALLS.

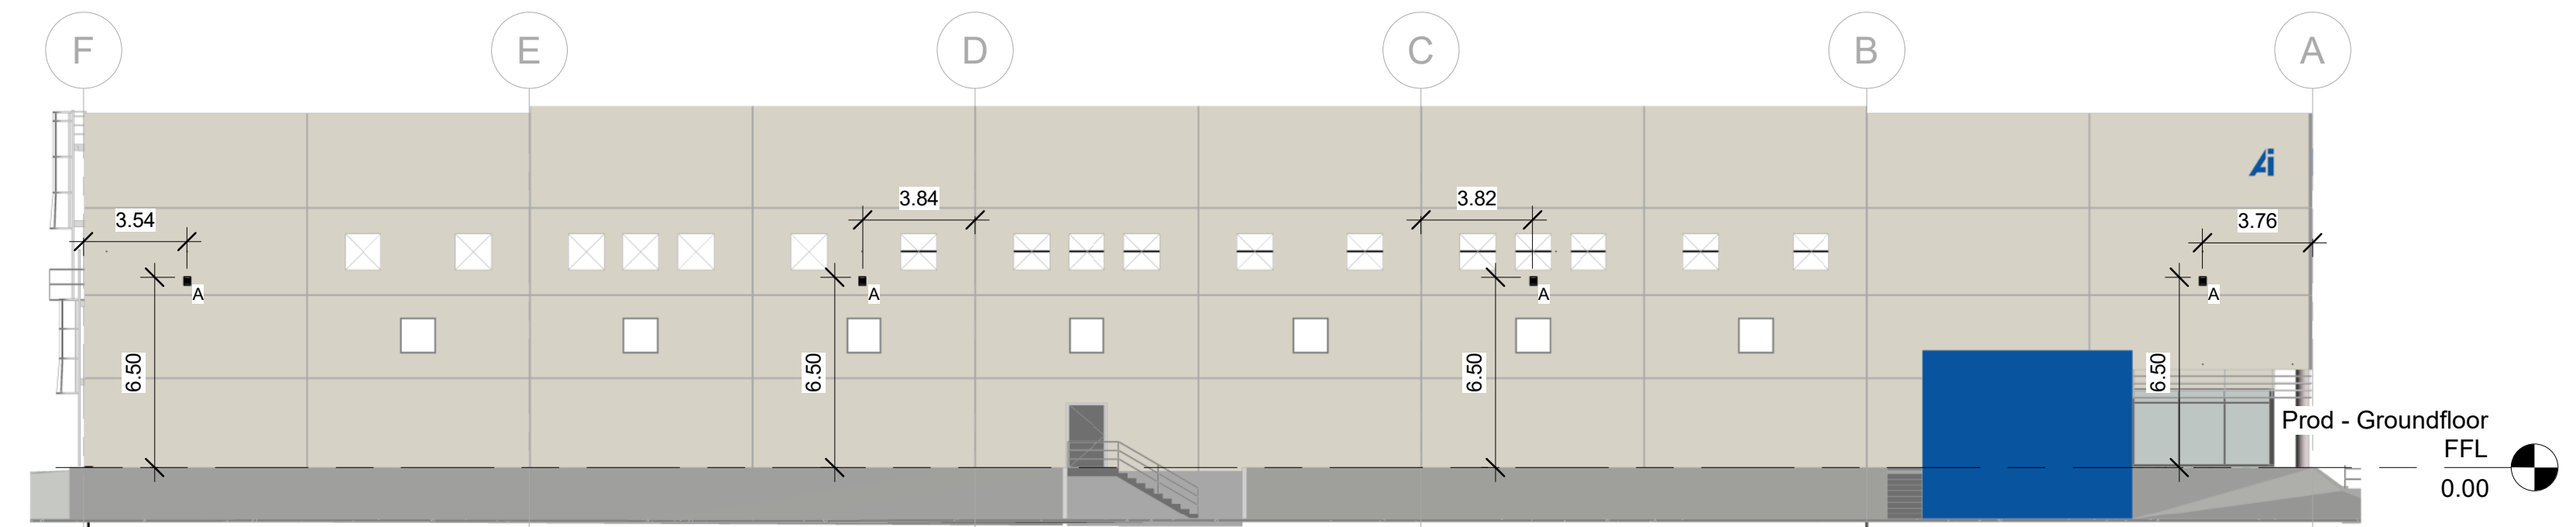

A1
E102
FACHADA D
FACADE D
1 : 200

LUMINARIAS CENTRADAS HORIZONTALMENTE RESPECTO A MUROS TILT UP.
LUMINAIRES CENTERED HORIZONTALLY WITH RESPECT TO TILT UP WALLS.

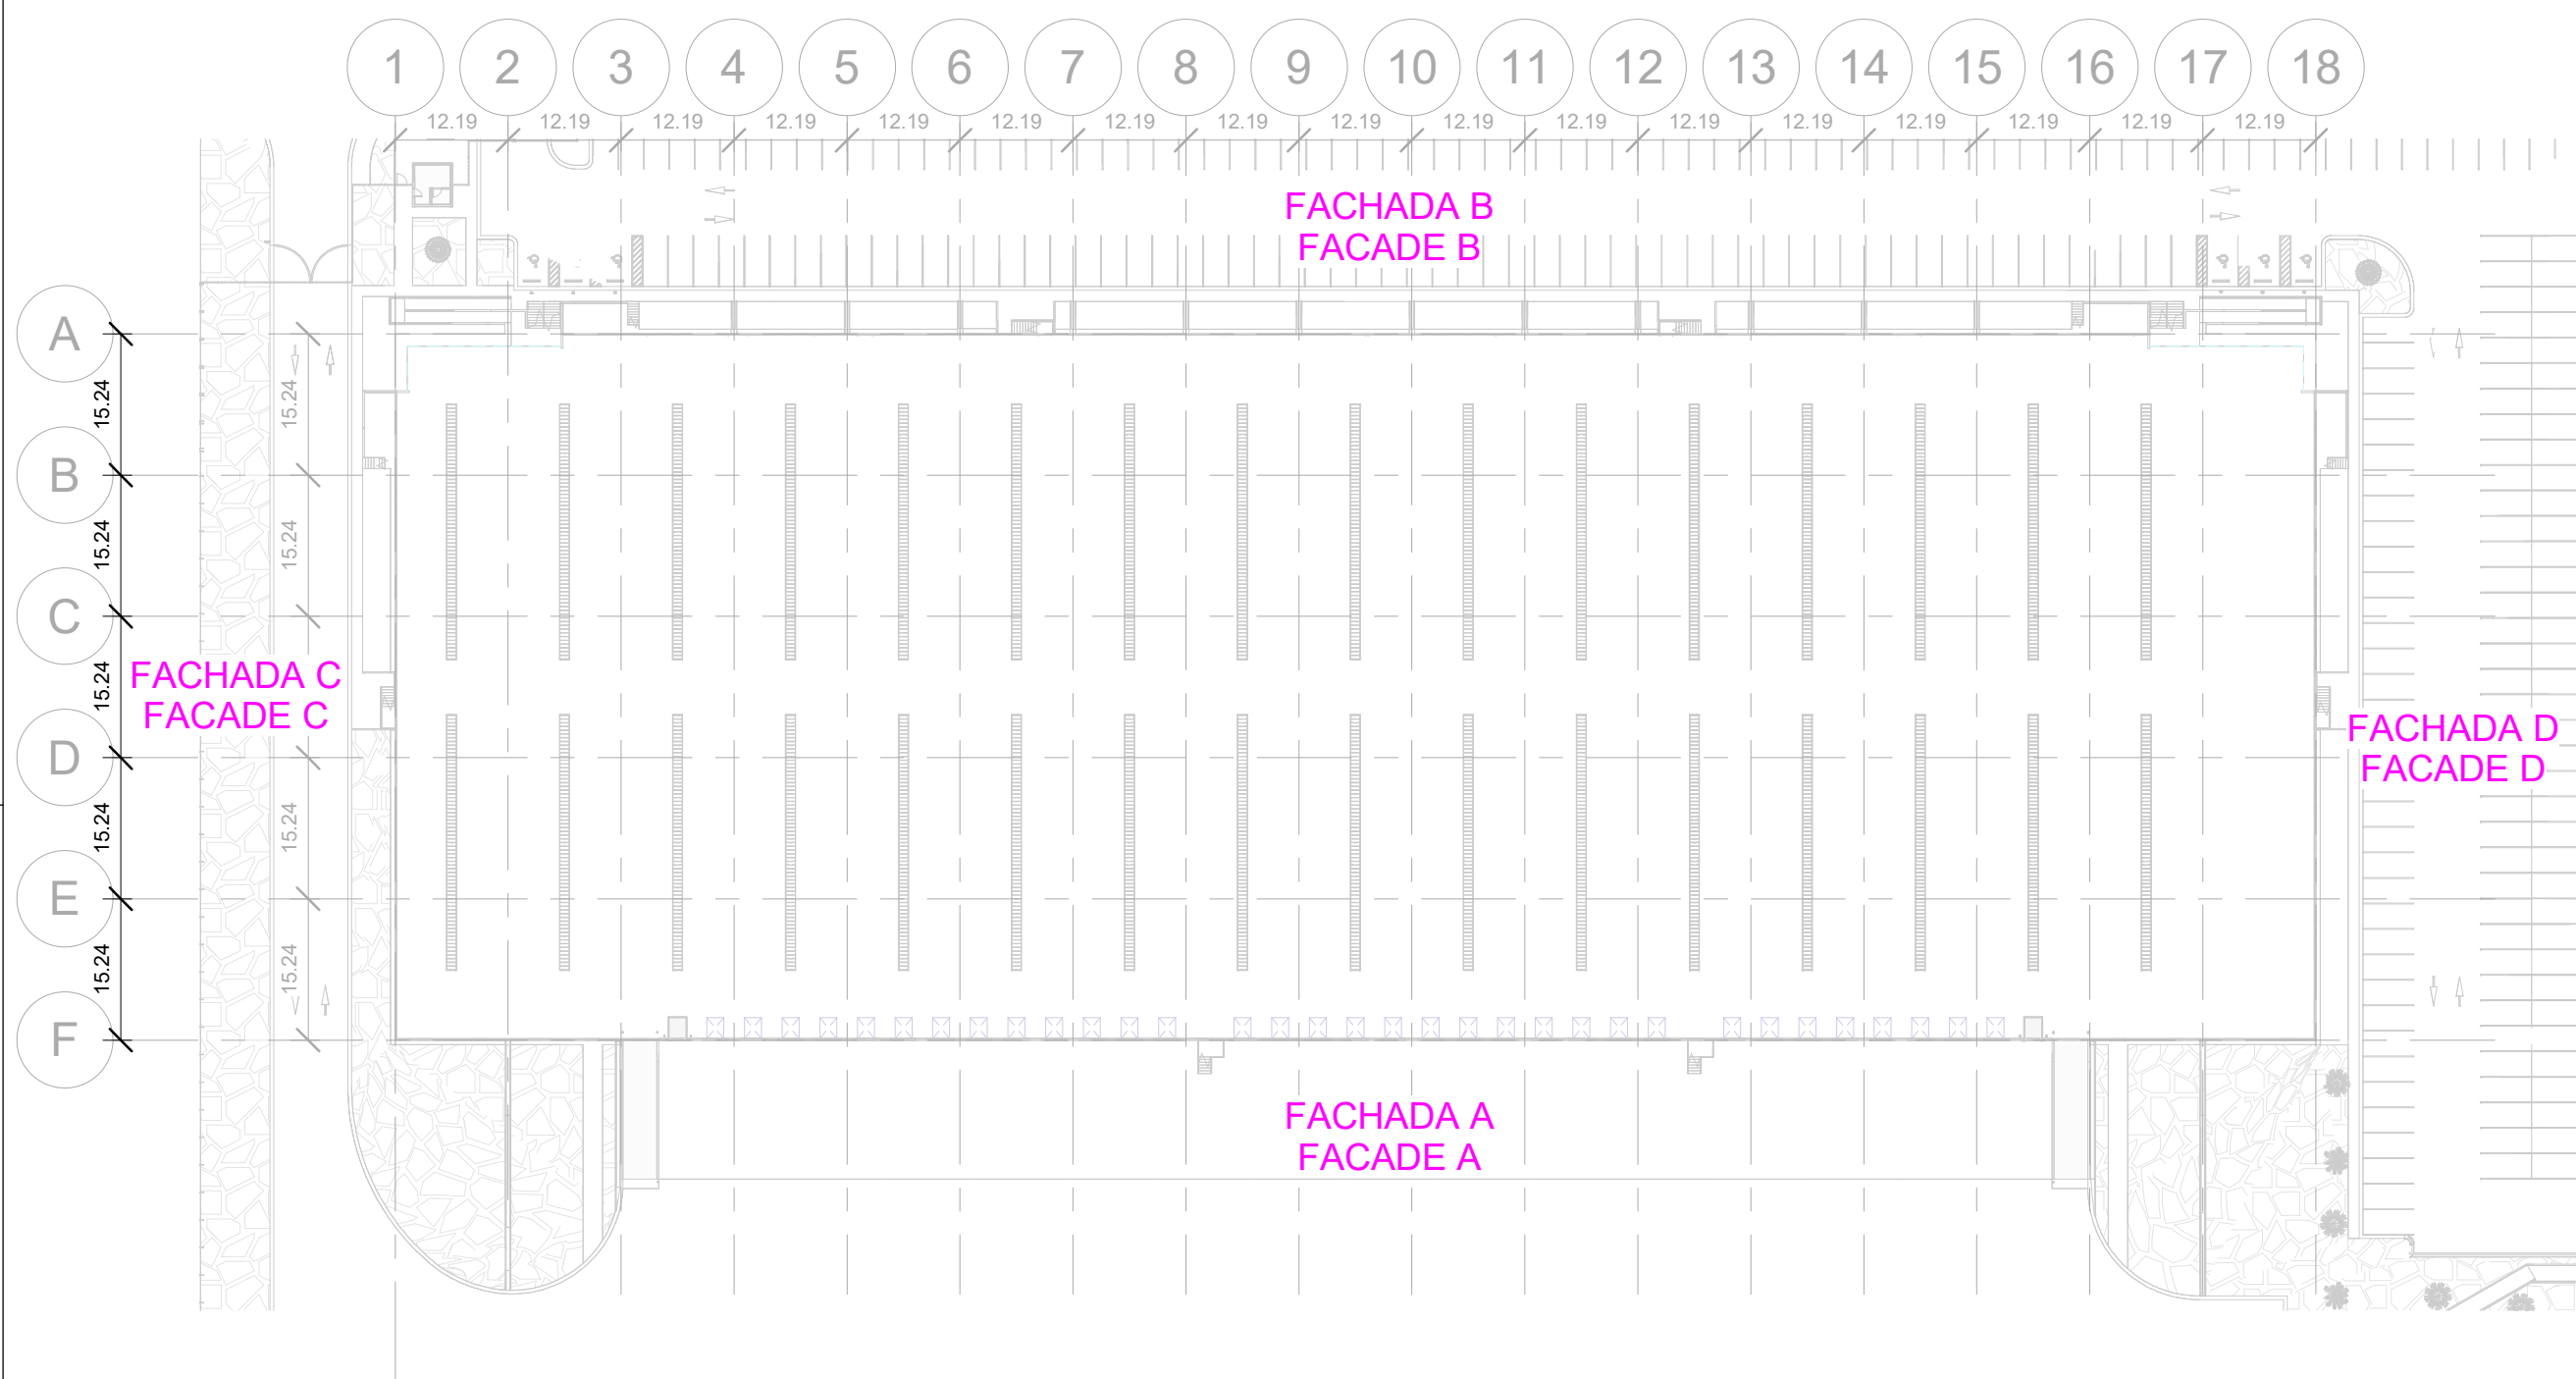

A2
E102
PLANTA GENERAL FACHADAS
GENERAL PLANT FACADES
1 : 800



COPACHISA

Quality to build prestige;
Experience to yield outcomes.

Valle Escondido 5700 Fracc. Desarrollo el Sauco
Chihuahua Mexico, C.P. 31125
[52] 614 439.3900

www.copachisa.com

Notas Generales:

- EL CONTENIDO DE ESTE PLANO ES PROPIEDAD DE COPACHISA S.A. DE C.V. QUEDA PROHIBIDO HACER MODIFICACIONES O REPRODUCIR SU CONTENIDO SIN EL DEBIDO CONSENTIMIENTO DE LA EMPRESA.
- LAS COTAS TIENEN PRIORIDAD SOBRE EL DIBUJO.


General Notes:

- THE CONTENT OF THIS DRAWING IS PROPERTY OF COPACHISA S.A. DE C.V. IT IS STRICTLY PROHIBITED TO MODIFY OR REPRODUCE IT WITHOUT THE CONSENT OF THE COMPANY.
- ANNOTATIONS HAVE PRIORITY OVER THE DRAWING.

Etap de Proyecto | Project Stage:

AS-BUILT

Nombre Proyecto | Project Name:

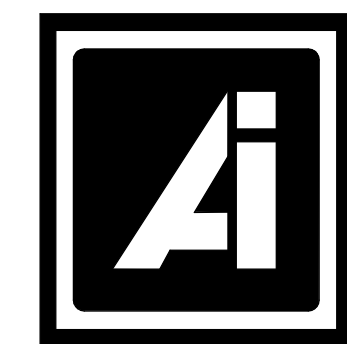

American Industries

INVENTARIO SUR III

CHIHUAHUA

CALLE CONSTRUCCION Y

METALMECANICA

PARQUE INDUSTRIAL

CHIHUAHUA SUR

Aprobación por el Cliente | Client Approval:

Nombre | Name: _____

Fecha | Date: _____

Firma | Signature _____

Escala | Scale:

Lider de Diseño | Lead Designer:

ARQ. HECTOR ARIAS

Coordinador de Diseño | Design Coordinator:

ARQ. CARLOS RIOS

Dibujó | Drawn by:

ING. CINDY DOMINGUEZ

Perito Constructor | Registered Engineer:

D.R.O. ARQ. ISELA MATA BARRERA
Reg. No. 1845 R.P.C. No. 1451

Consultores | Consultants:

ING. JAVIER VEGA CARRILLO
CED. PROF. 7210363

Número de Proyecto | Project Number: 22011

Fecha de Elaboración | Elaboration Date: MARZO DEL 2023

Título del Plano | Drawing Title:

ALUMBRADO FACHADAS
FACADE LIGHTING

Número de Plano | Drawing Number: E102

Número Revisión | Revision Number: