



COPACHISA

Calidad que construye prestigio;
Experiencia que da resultados.

Valle Escondido 5700 Fracc. Desarrollo el Saucito
Chihuahua Mexico, C.P. 31125
[52] 614 439.3900

www.copachisa.com

Notas Generales:

EL CONTENIDO DE ESTE PLANO ES PROPIEDAD DE COPACHISA S.A. DE C.V. QUEDA PROHIBIDO HACER MODIFICACIONES O REPRODUCIR SU CONTENIDO SIN EL DEBIDO CONSENTIMIENTO DE LA EMPRESA.
LAS COTAS TIENEN PRIORIDAD SOBRE EL DIBUJO.


General Notes:

THE CONTENT OF THIS DRAWING IS PROPERTY OF COPACHISA S.A. DE C.V. IT IS STRICTLY PROHIBED TO MODIFY OR REPRODUCE IT WITHOUT THE CONSENT OF THE COMPANY.
ANNOTATIONS HAVE PRIORITY OVER THE DRAWINGS.

Etapas de Proyecto | Project Stage:

AS-BUILT

Nombre Proyecto | Project Name:

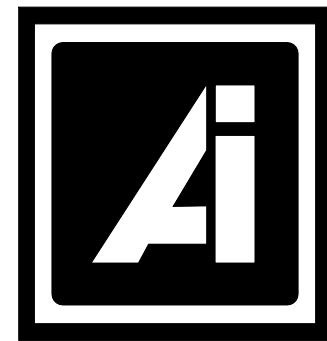

AIG CUU INV III TRISTONE T'S
COMPLEJO INDUSTRIAL
CHIHUAHUA,
CALLE METALMETALICA #9711

Aprobación por el Cliente | Client Approval:

Nombre | Name: _____

Fecha | Date: _____

Firma | Signature _____

Escala | Scale:

INDICADA / AS INDICATED

Líder de Diseño | Lead Designer:

ARQ. ANAHISA JUAREZ

Coordinador de Diseño | Design Coordinator:

ARQ. MARTIN ROBLES

Dibujó | Drawn by:

ARQ. DANIEL PALMA

Perito Constructor | Registered Engineer:

PERITO
DRO

Consultores | Consultants:



Número de Proyecto | Project Number: 24044

Fecha de Elaboración | Elaboration Date: MAYO 2025

Título del Plano | Drawing Title:

DIAGRAMA UNIFILAR
SINGLE LINE DIAGRAM

Número de Plano | Drawing Number: EL100

Número Revisión | Revision Number:

RESPONSABLE DEL PROYECTO

ING. JAVIER NUÑEZ MARMOLEJO
CEDULA PROFESIONAL: 5614623

SIMBOLOGIA / SYMBOLOGY	
SUBESTACIÓN COMPACTA EN MEDIA TENSION, 25KV, 3F, 60HZ, EN GABINETE N3R, CON LAS SIGUIENTES SECCIONES: - (1) CELDA DE ACOMETIDA PARA 5000 KVAS. - (2) CELDA DE TRANSFORMADOR 2500 KVAS. - (3) CELDA DE TRANSFORMADOR 2500 KVAS. - TAPAS LATERALES. COMPACT SUBSTATION MEDIUM VOLTAGE, 25 KV, 3F, 60HZ, N3R ENCLOSURE, WITH THE FOLLOWING SECTIONS: - (1) 5000 KVAS INCOMING CELL - (2) 2500 KVAS TRANSFORMER CELL - (3) 2500 KVAS TRANSFORMER CELL	
	TRANSFORMADOR TIPO SUBESTACION, TRIFASICO, 2500 KVA, 25 KV-480/277V, Z=GARANTIZADA 6.25 %, CONEXIÓN ESTRELLA-ESTRELLA, GABINETE N3R, OPERACIÓN RADIAL, GARGANTAS HASTA EL SUELO, CONFIGURACION IZQUIERDA PARA MEDIA TENSION Y DERECHA BAJA TENSION / TRANSFORMER SUBSTATION TYPE, 3 PHASES, 2500 KVA, 25KV-480/277V, Z=GUARANTEED 6.25 %, CONNECTION DELTA-STAR, N3R CABINET, RADIAL OPERATION, THROAT TO THE GROUND, CONFIGURATION SET, LEFT TO MEDIUM VOLTAGE, RIGHT TO LOW VOLTAGE
	TABLERO DE DISTRIBUCIÓN 480/277V, 3F-4H DISTRIBUTION PANELBOARD 480/277V, 3PH-4W
	TRANSFORMADOR SECO TRIFASICO 15 KVAS, 480-220/127V / DRY TYPE THREE PHASE 15 KVA TRANSFORMER, 480-220/127V
	DESCONECTOR DE NAVAJAS SIN PORTAFUSIBLE, 480V, 3X30A NEMA 1 / NON-FUSIBLE DISCONNECT SWITCH, 480V, NEMA 1 3X30A
	RESTAURADOR EN POSTE CLASE 25 KV, 126 AMP RESTORER ON POST, CLASS 25 KV, 126 AMP
	MEDICION TIPO PEDESTAL CLASE 25 KV, RELACION 200:5 PAD MOUNTED MEASURE CLASS 25 KV, 200:5 RATIO

LINEA AEREA EXISTENTE CFE, 3F, 4H 25 KV /
AERIAL CFE EXISTING LINE, 3F, 4H 25 KV

RESTAURADOR AEREO 25 KV EN POSTE /
AERIAL RESTORER 25 KV ON POST


ESTRUCTURA DE TRANSICIÓN AEREO-SUBTERRÁNEA
EXISTENTE
AERIAL-UNDERGROUND
TRANSITION
STRUCTURE, EXISTING

APARTARRAYS /
LIGHTING ARRESTER

MEDICION PEDESTAL 25 KV /
PAD MOUNTED MEASURE 25 KV

12T- PAD 78mm (3").
4T- PVC 27mm (1").
3F- 1/0 AWG XLP AL 100% N.A 25KV
1t-ACS7 No9 DESNUDO / BARE

SUBESTACION COMPACTA SC2 EN MEDIA TENSION CLASE 25KV/
COMPACT SUBSTATION SC2 MEDIUM VOLTAGE CLASS 25KV

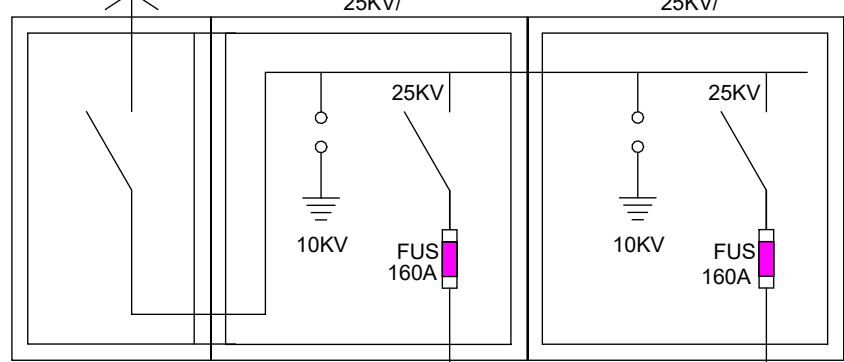

6T- PAD 78mm (3").
2T- PVC 27mm (1").
EXISTENTE / EXISTING
3F- 1/0 AWG XLP AL 100% N.A 25KV
1t-ACS7 No9 DESNUDO / BARE

3T- PAD 104mm (4").
3F- 1/0 AWG XLP AL 100% N.A 25KV
1t-ACS7 No9 DESNUDO / BARE

TRANSFORMADOR SUBESTACION
SUBSTATION TRANSFORMER
2500 KVAS 25 KV-480/277V
Z=6.25%

TRANSFORMADOR SUBESTACION
SUBSTATION TRANSFORMER
2500 KVAS 25 KV-480/277V
Z=6.31%

CA-03

6 - 250 (F)

2 - 3/0D (T)

2T - 63mm

L = 144mm

C.C = 280.75 KW

F.D = 1

C.D = 414.00 A

e% = 2.72

VER PLANO EL101
TRAMO DE CHAROLA /
SEE EL101 DRAWING
TO CABLETRAY SPACE

BOMBA CONTRA
INCENDIOS
FIRE SUPPRESSION PUMP
480V, 350 HP

CA-01

24 - 500 (F)

8 - 500 (N)

16 - 3/0D (T)

8T - 101mm

L = 14m

C.C = 93.44 KW

F.D = 1

C.D = 124.88 A

e% = 0.013

CA-02

24 - 500 (F)

8 - 500 (N)

16 - 3/0D (T)

8T - 101mm


L = 14m

C.C = 0.0 KW

F.D = 1

C.D = 0.0 A

e% = 0.00

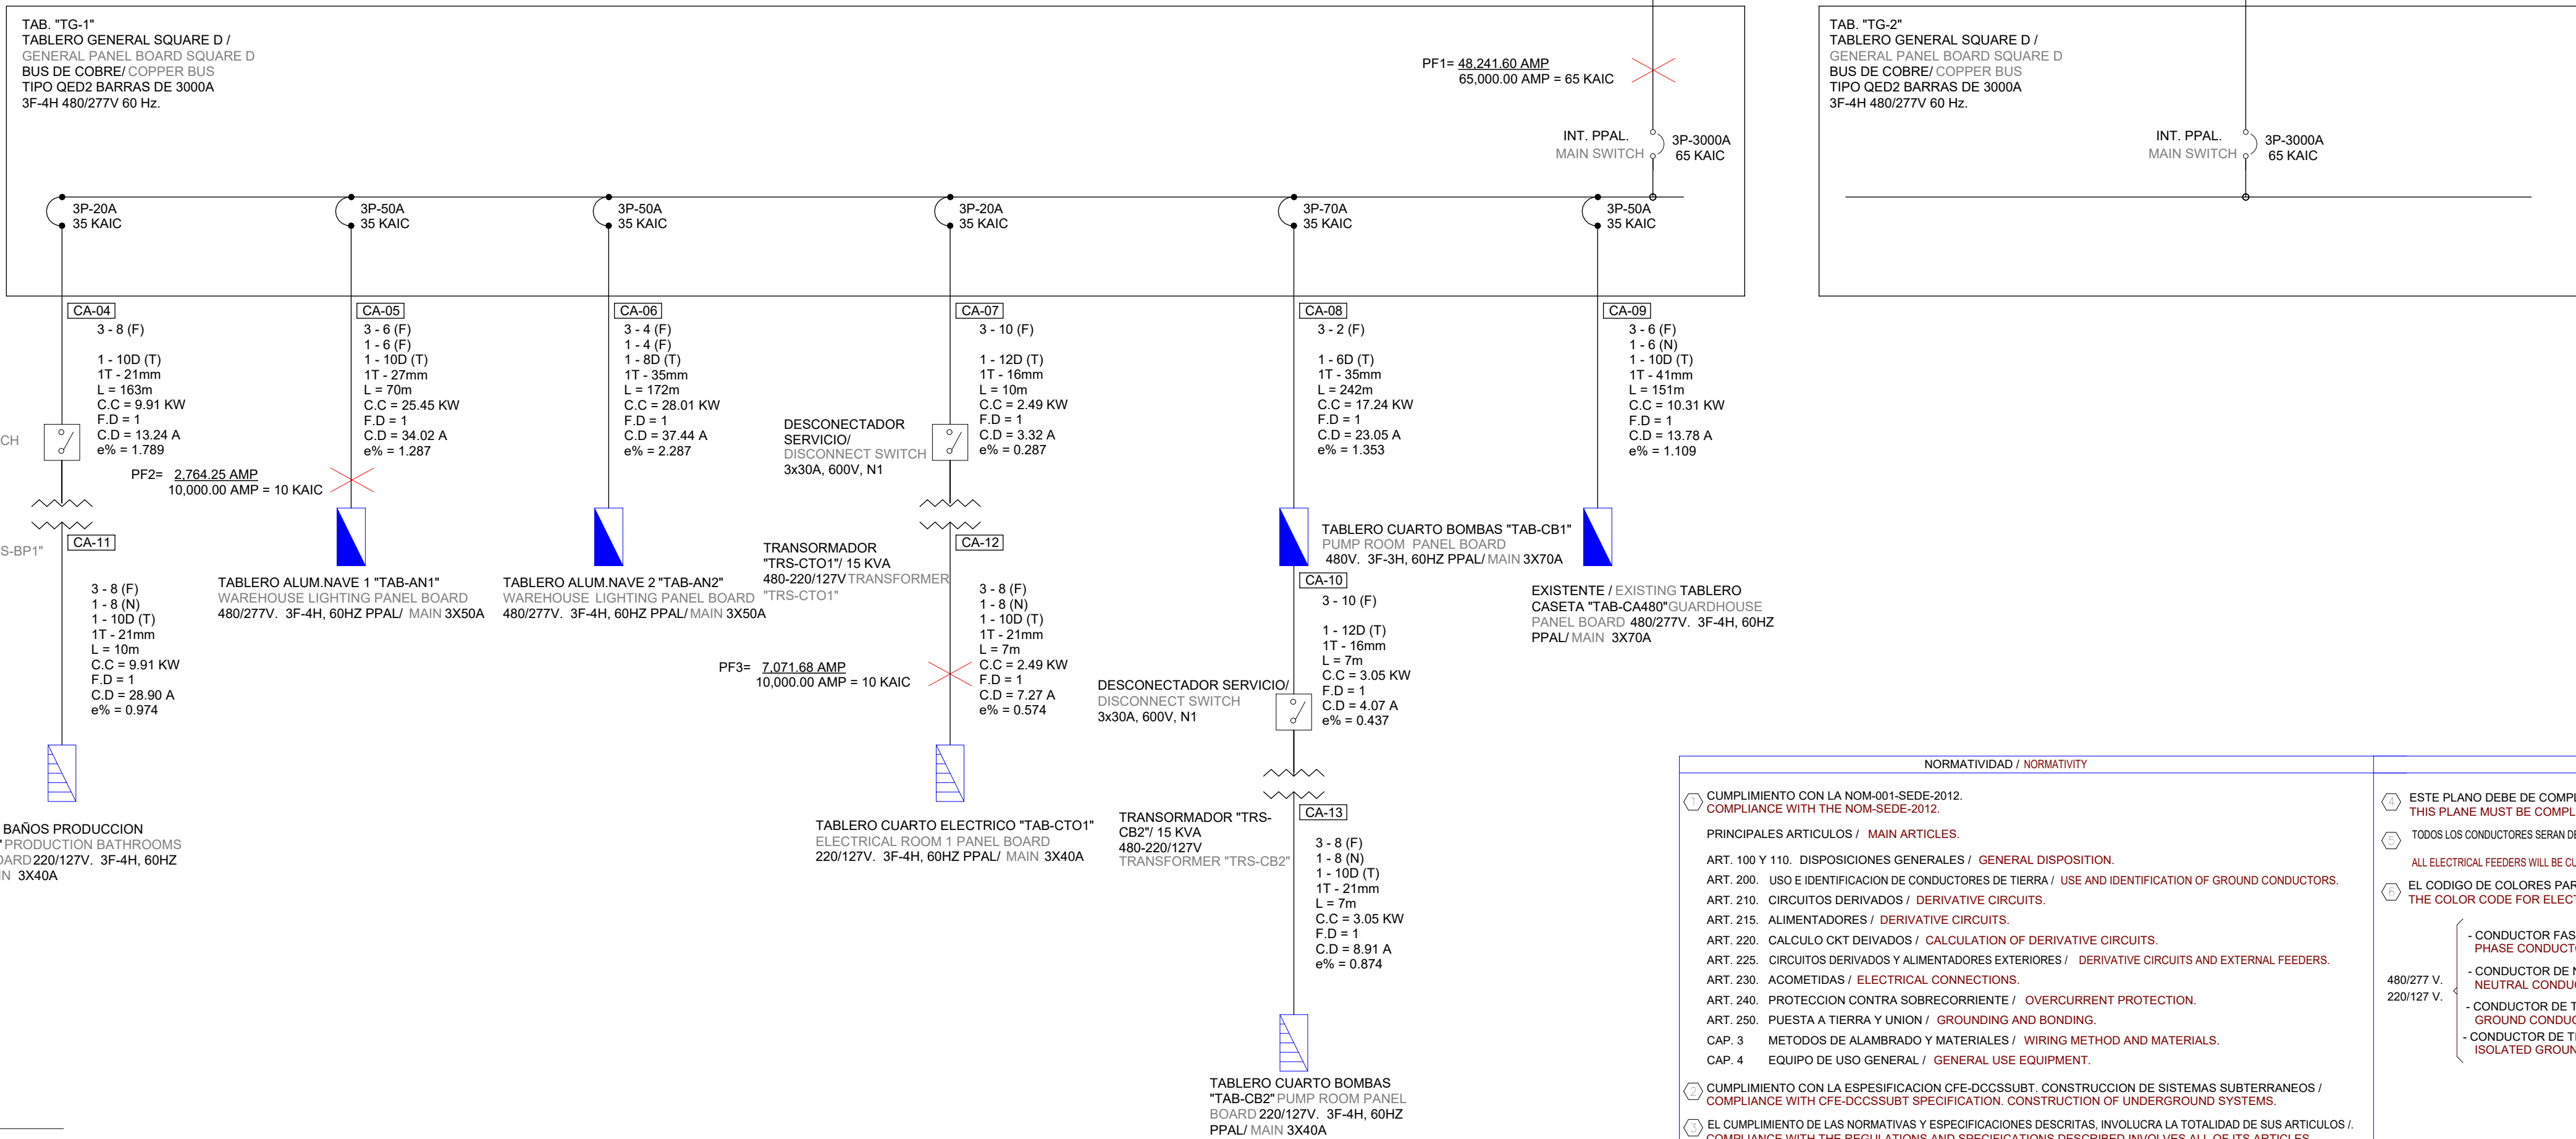

NORMATIVIDAD / NORMATIVITY	NOTAS GENERALES / GENERAL NOTES										
1. CUMPLIMIENTO CON LA NOM-001-SEDE-2012. COMPLIANCE WITH THE NOM-SEDE-2012. PRINCIPALES ARTICULOS / MAIN ARTICLES. ART. 100 Y 110. DISPOSICIONES GENERALES / GENERAL DISPOSITION. ART. 200. USO E IDENTIFICACION DE CONDUCTORES DE TIERRA / USE AND IDENTIFICATION OF GROUND CONDUCTORS. ART. 210. CIRCUITOS DERIVADOS / DERIVATIVE CIRCUITS. ART. 215. ALIMENTADORES / DERIVATIVE CIRCUITS. ART. 220. CALCULO OKT DEIVADOS / CALCULATION OF DERIVATIVE CIRCUITS. ART. 225. CIRCUITOS DERIVADOS Y ALIMENTADORES EXTERIORES / DERIVATIVE CIRCUITS AND EXTERNAL FEEDERS. ART. 230. ACOMETIDAS / ELECTRICAL CONNECTIONS. ART. 240. PROTECCION CONTRA SOBRECORRIENTE / OVERCURRENT PROTECTION. ART. 250. PUESTA A TIERRA Y UNION / GROUNDING AND BONDING. CAP. 3. METODOS DE ALAMBRADO Y MATERIALES / WIRING METHOD AND MATERIALS. CAP. 4. EQUIPO DE USO GENERAL / GENERAL USE EQUIPMENT.	ESTE PLANO DEBE DE COMPLEMENTARSE CON TODOS LOS PLANOS DE INSTALACIONES ELECTRICAS. THIS PLAN MUST BE COMPLEMENTED WITH ALL THE ELECTRICAL INSTALLATION PLANS. TODOS LOS CONDUCTORES SERAN DE COBRE CON AISLAMIENTO P180 V, THMS 75 / 90°C, TEMP. DE OPERACION. ALL ELECTRICAL FEEDERS WILL BE CU WITH INSULATION 600V, THMS 75 / 90°C OPERATION TYPE. EL CODIGO DE COLORES PARA LOS CONDUCTORES SERA EL SIGUIENTE: THE COLOR CODE FOR ELECTRICAL CABLES WILL BE THE FOLLOWING: <table><tr><td>CONDUCTOR FASE PHASE CONDUCTOR</td><td>(CAFE/NARANJA, AMARILLO) / (BROWN, ORANGE, YELLOW)</td></tr><tr><td>CONDUCTOR DE NEUTRO NEUTRAL CONDUCTOR</td><td>(NEGRO/ROJO, AZUL) / (BLACK, RED, BLUE)</td></tr><tr><td>CONDUCTOR DE TIERRA GROUND CONDUCTOR</td><td>(GRIS / GRAY) 277 V</td></tr><tr><td>CONDUCTOR DE TIERRA AISLADA ISOLATED GROUND CONDUCTOR</td><td>(BLANCO / WHITE) 127 V</td></tr><tr><td></td><td>(VERDE / GREEN)</td></tr>