



COPACHISA

Calidad que construye prestigio;
Experiencia que da resultados.

Valle Escondido 5700 Fracc. Desarrollo el Saucito
Chihuahua Mexico, C.P. 31125
[52] 614 439.3900

www.copachisa.com

Notas Generales:

• EL CONTENIDO DE ESTE PLANO ES PROPIEDAD DE COPACHISA S.A. DE C.V. QUEDA PROHIBIDO HACER MODIFICACIONES O REPRODUCIR SU CONTENIDO SIN EL DEBIDO CONSENTIMIENTO DE LA EMPRESA.
• LAS COTAS TIENEN PRIORIDAD SOBRE EL DIBUJO.


General Notes:

• THE CONTENT OF THIS DRAWING IS PROPERTY OF COPACHISA S.A. DE C.V. IT IS STRICTLY PROHIBITED TO MODIFY OR REPRODUCE IT WITHOUT THE CONSENT OF THE COMPANY.
• ANNOTATIONS HAVE PRIORITY OVER THE DRAWING.

Etapas de Proyecto | Project Stage:

AS-BUILT

Nombre Proyecto | Project Name:

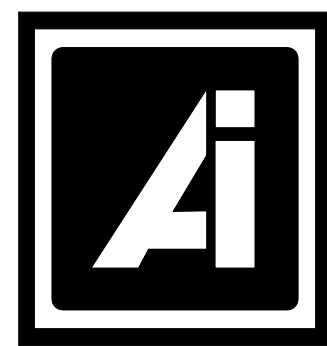

AIG CUU INV III TRISTONE T'S
COMPLEJO INDUSTRIAL
CHIHUAHUA
CALLE METALICA #9711

Aprobación por el Cliente | Client Approval:

Nombre | Name: _____

Fecha | Date: _____

Firma | Signature: _____

Escala | Scale: INDICADA / AS INDICATED

Líder de Diseño | Lead Designer: ARQ. ANAHISA JUAREZ

Coordinador de Diseño | Design Coordinator: ARQ. MARTIN ROBLES

Dibujó | Drawn by: ARQ. DANIEL PALMA

Perito Constructor | Registered Engineer: _____

PERITO
DRO

Consultores | Consultants: _____



DISEÑO Y CONSTRUCCIÓN ELÉCTRICA
de Chihuahua S.A. de C.V.

Número de Proyecto | Project Number: 24044

Fecha de Elaboración | Elaboration Date: MAYO 2025


Título del Plano | Drawing Title: ALUMBRADO NORMAL Y EMERGENCIA NAVE

NORMAL AND EMERGENCY WAREHOUSE LIGHTING

Número de Plano | Drawing Number: EL300


Número Revisión | Revision Number: _____

ING. JAVIER NUÑEZ MARMOLEJO
CÉDULA PROFESIONAL: 5614823

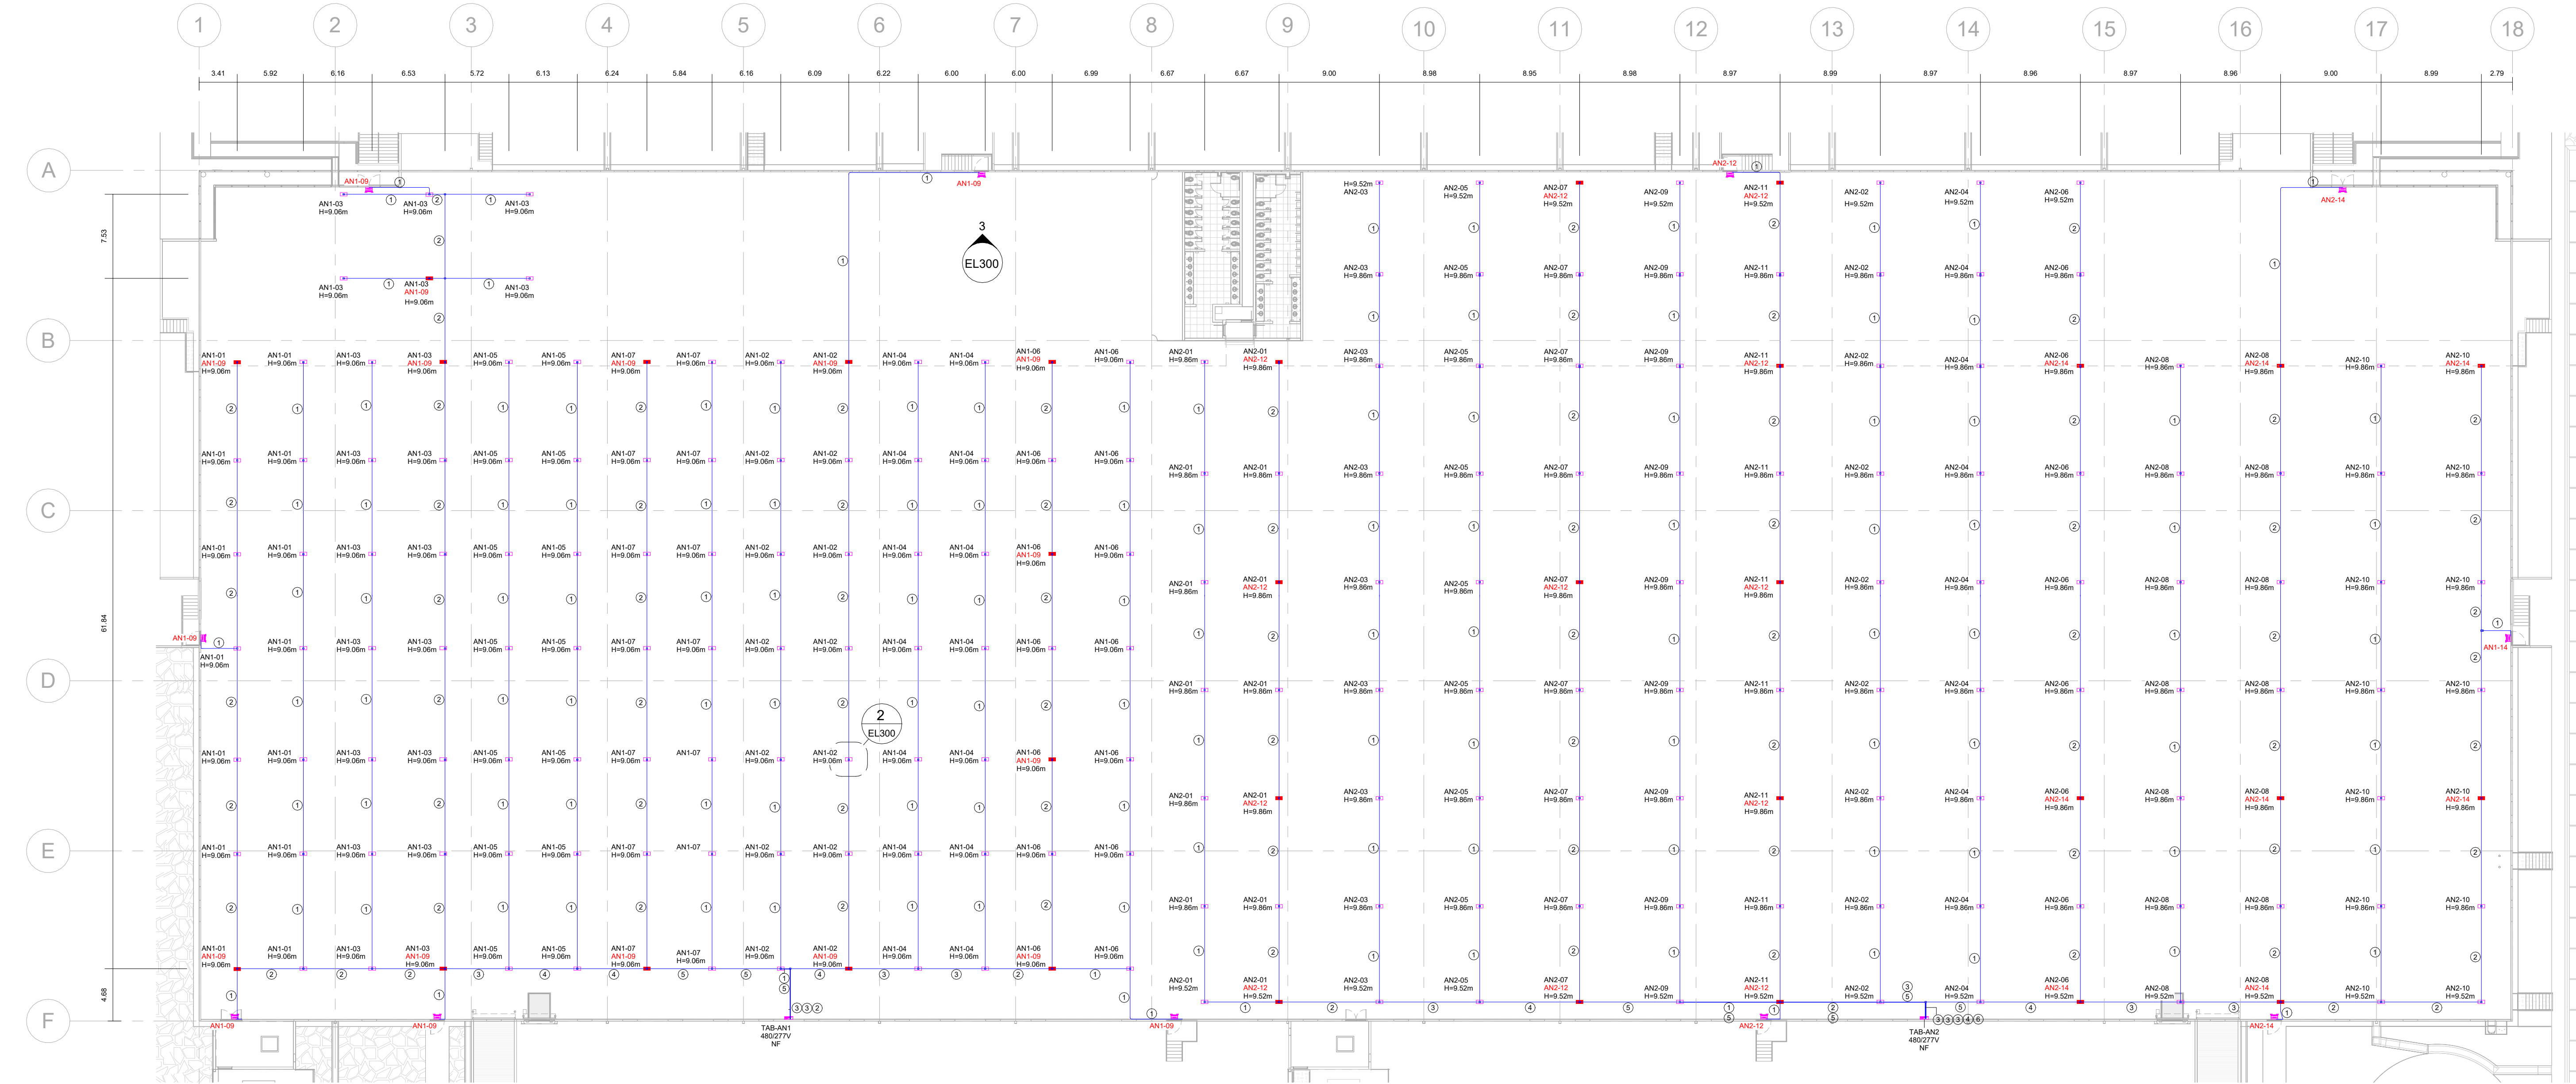

1 ALUMBRADO NAVE / WAREHOUSE LIGHTING

EL300 1:300

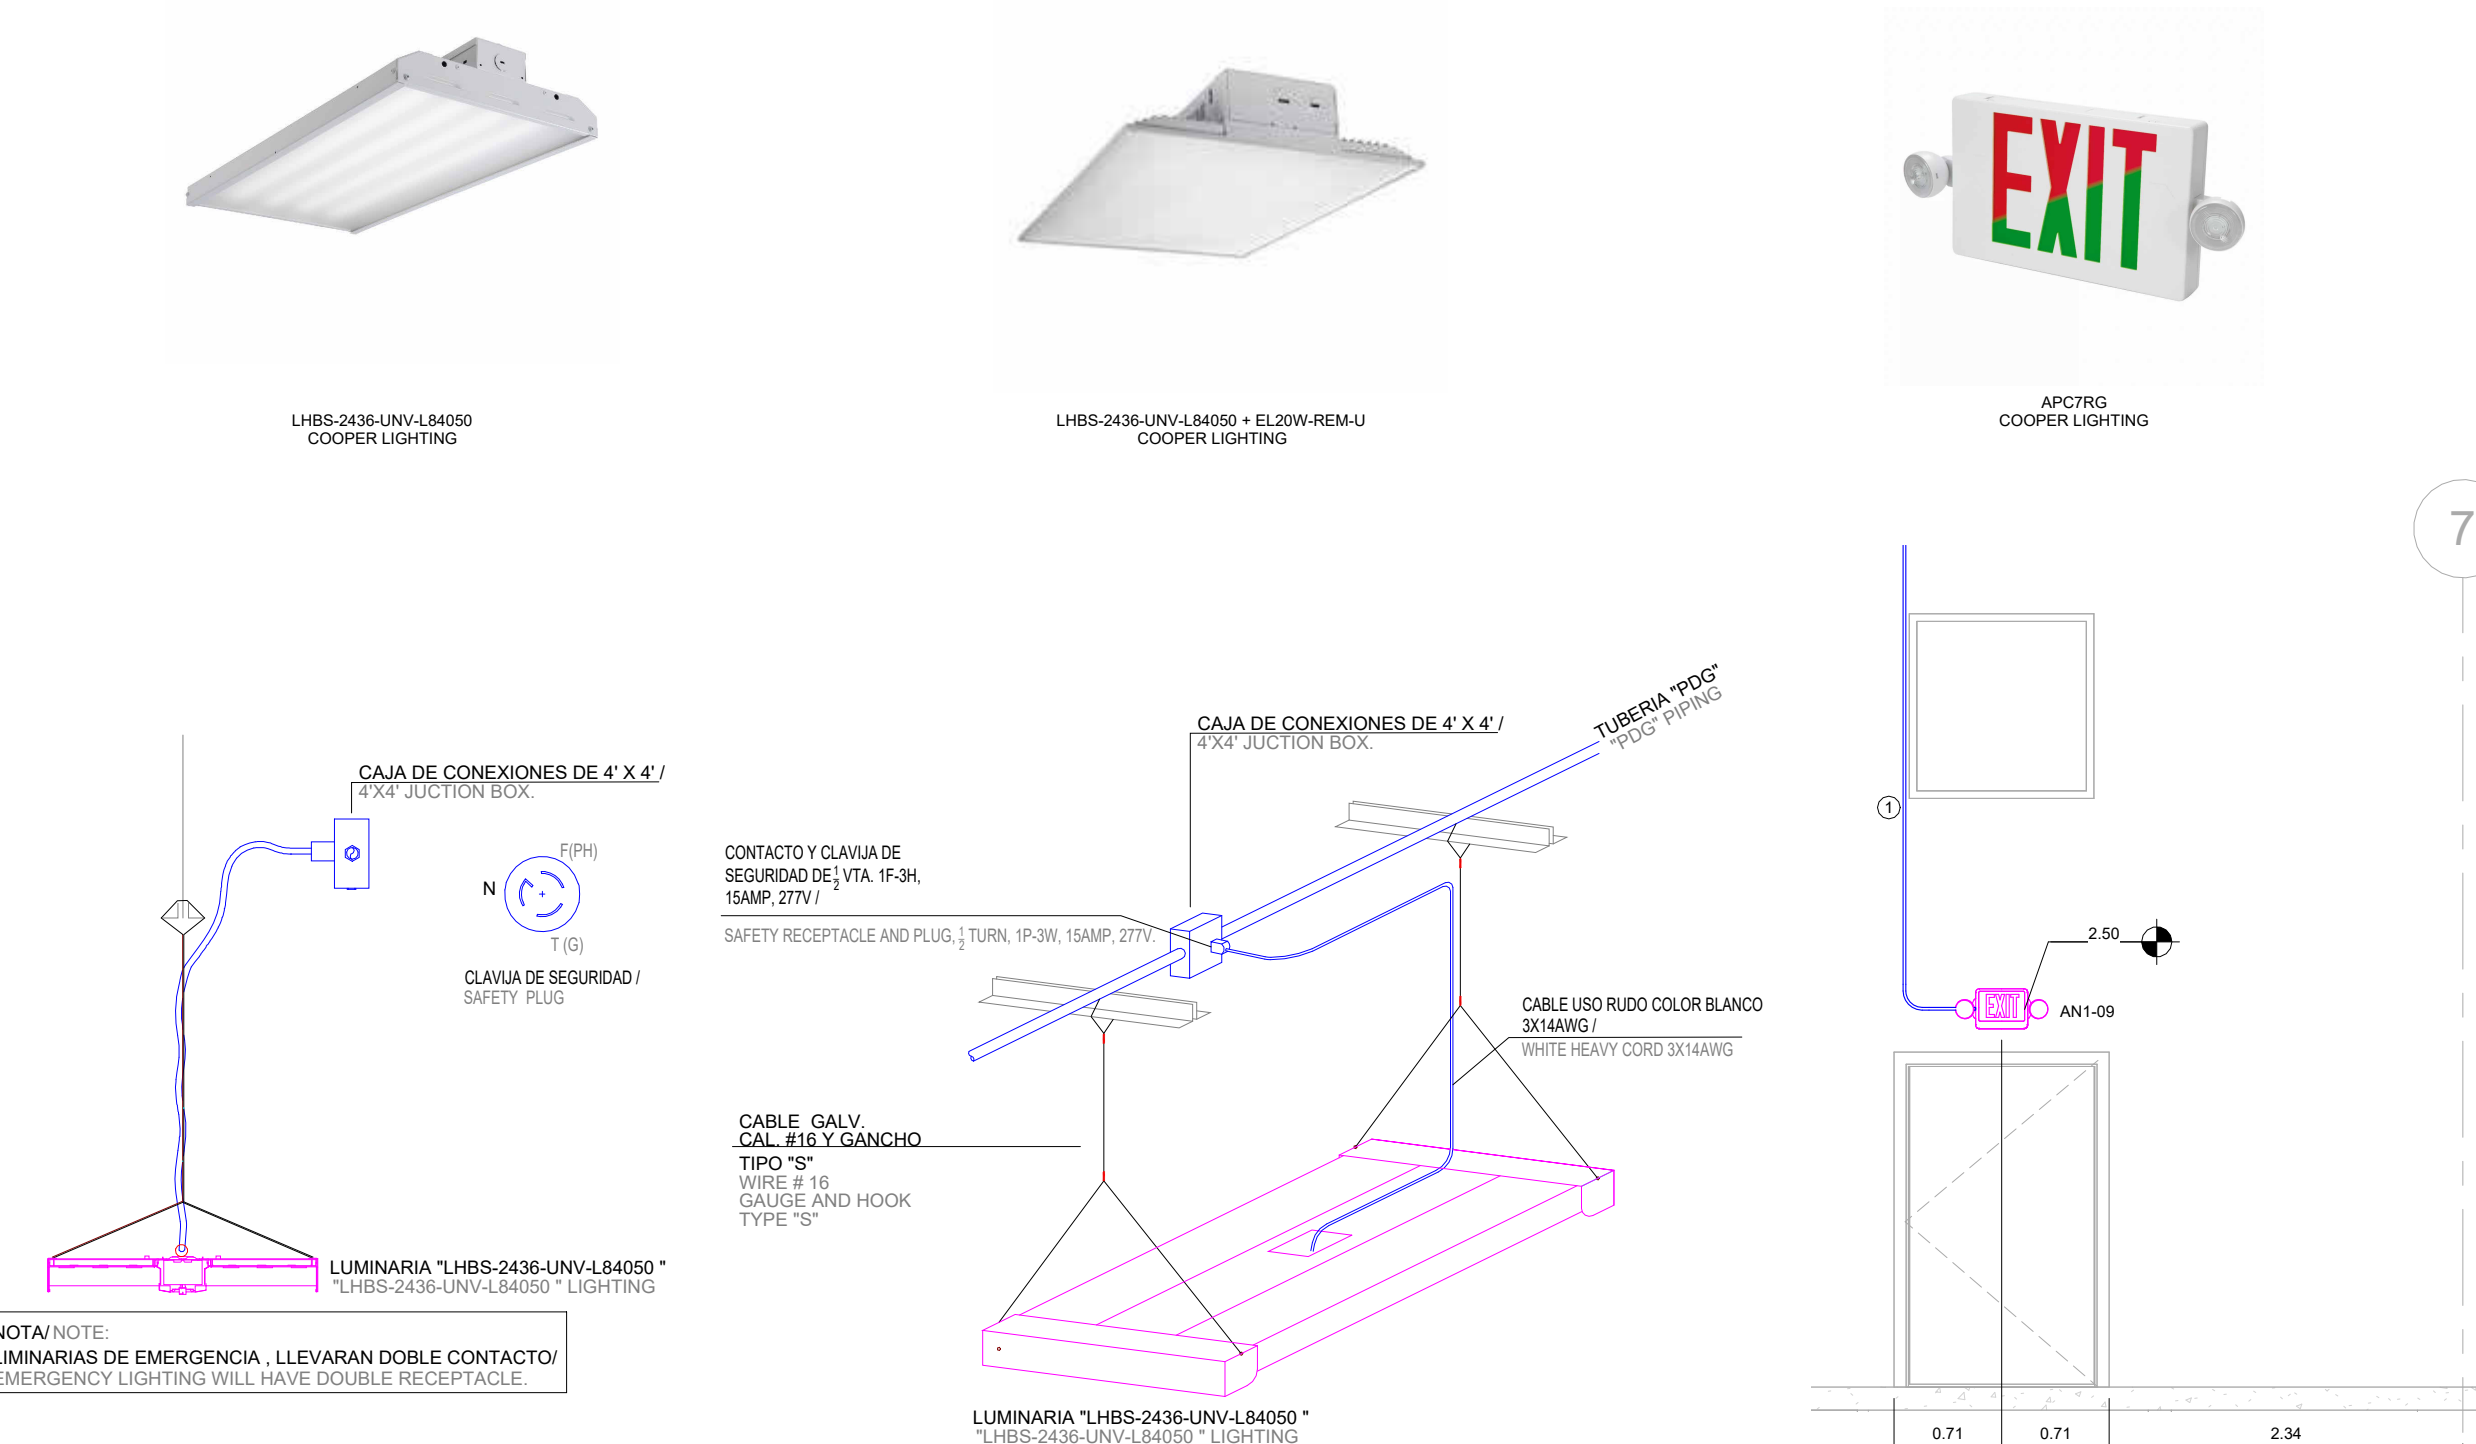

**DETALLE DE MONTAJE DE LUMINARIA / LIGHTINH
FIXTURE MOUNTED DETAIL**

EL300 1:1

**DETALLE DE MONTAJE LUMINARIA EMERGENCIA /
EMERGENCY LUMINAIRE MOUNTED DETAIL**

EL300 1:50

SIMBOLOS ELECTRICOS / ELECTRICAL SYMBOLS

SIMBOLO/ SYMBOL	DESCRIPCION/ DESCRIPTION	CATALOGO- MARCA CATALOGUE-BRAND
	TUBO CONDUIT METALICO, DIAMETRO INDICADO / ELECTRICAL METALIC CONDUIT, INDICATED DIAMETER	RYMCO
	TABLERO DE DISTRIBUCION, TIPO NF, 480/277V, 3F-4H, 60Hz / DISTRIBUTION PANELBOARD, NF TYPE, 480/277V, 3F-4H, 60Hz	SQUARE D
	CCT Y LUMEN SELECCIONABLE LED LENTES LINEARES ALTA BAHIA, A 36000 LUMENS Y 5000K / CCT AND LUMEN SELECTABLE LINEAR LED LENS HIGH BAY SET AT 36000 LUMENS AND 5000K	LHBS-2436-UNV-L84050 COOPER LIGHTING
	CCT Y LUMEN SELECCIONABLE LED LENTES LINEARES ALTA BAHIA, A 36000 LUMENS Y 5000K BATERIA EMERGENCIA / CCT AND LUMEN SELECTABLE LINEAR LED LENS HIGH BAY SET AT 36000 LUMENS AND 5000K WITH EMERGENCY BATTERY PACK	LHBS-2436-UNV-L84050 + EL20W-REM-U COOPER LIGHTING
	COMBINACION ALL PRO LUZ DE EMERGENCIA Y EXIT, VERDE Y ROJO SELECCIONABLE, BATERIA NICKEL ACABADO BLANCO / ALL-PRO COMBINATION EXIT AND EMERGENCY LIGHT, RED GREEN SELECTABLE, NICKEL CADMIUM BATTERY, WHITE FINISH	APC7RG COOPER LIGHTING

CÓDIGO DE CABLEADO / WIRING CODE

①	②	③	④	⑤	⑥
1-12 AWG (F) 1-12 AWG (N) 1-12 AWG (T) 1T-16mm	2-12 AWG (F) 2-12 AWG (N) 1-12 AWG (T) 1T-16mm	3-12 AWG (F) 3-12 AWG (N) 1-12 AWG (T) 1T-16mm	4-12 AWG (F) 4-12 AWG (N) 1-12 AWG (T) 1T-21mm	5-12 AWG (F) 5-12 AWG (N) 1-12 AWG (T) 1T-21mm	1T-21mm VACIA GUIADA

NOMENCLATURA / NOMENCLATURE

(F)= CONDUCTOR DE FASE / PHASE CONDUCTOR
(N)= CONDUCTOR DE NEUTRO / NEUTRAL CONDUCTOR
(T)= CONDUCTOR DE TIERRA / GROUND CONDUCTOR
(R)=RETORNO / RETURN
T= TUBERIA CONDUIT / CONDUIT

NORMATIVIDAD / NORMATIVITY

1 CUMPLIMIENTO CON LA NOM-001-SEDE-2012.
COMPLIANCE WITH THE NOM-SEDE-2012.

PRINCIPALES ARTICULOS / MAIN ARTICLES

ART. 100 Y 110. DISPOSICIONES GENERALES / GENERAL DISPOSITION.
ART. 200. USO E IDENTIFICACION DE CONDUCTORES DE TIERRA / USE AND IDENTIFICATION OF GROUND CONDUCTORS.
ART. 210. CIRCUITOS DERIVADOS / DERIVATIVE CIRCUITS
ART. 215. ALIMENTADORES / FEEDERS
ART. 220. CALCULO DE DERIVADOS / CALCULATION OF DERIVATIVE CIRCUITS
ART. 225. CIRCUITOS DERIVADOS Y ALIMENTADORES EXTERIORES / DERIVATIVE CIRCUITS AND EXTERNAL FEEDERS.
ART. 230. ACOMETIDAS / ELECTRICAL CONNECTIONS.
ART. 240. PROTECCION CONTRA SOBRECORRIENTE / OVERCURRENT PROTECTION.
ART. 250. PUESTA A TIERRA Y UNION / GROUNDING AND BONDING.
CAP. 3. METODOS DE ALAMBRADO Y MATERIALES / WIRING METHOD AND MATERIALS.
CAP. 4. EQUIPO DE USO GENERAL / GENERAL USE EQUIPMENT.

2 CUMPLIMIENTO CON LA ESPECIFICACION CFE-DCCSSUBT. CONSTRUCCION DE SISTEMAS SUBTERRANEOS /
COMPLIANCE WITH CFE-DCCSSUBT SPECIFICATION. CONSTRUCTION OF UNDERGROUND SYSTEMS.

3 EL CUMPLIMIENTO DE LAS NORMATIVAS Y ESPECIFICACIONES DESCRITAS, INVOLUCRA LA TOTALIDAD DE SUS
ARTICULOS / COMPLIANCE WITH THE REGULATIONS AND SPECIFICATIONS DESCRIBED INVOLVES ALL OF ITS ARTICLES.

NOTAS GENERALES / GENERAL NOTES

4 ESTE PLANO DEBE DE COMPLEMENTARSE CON TODOS LOS PLANOS DE INSTALACIONES ELECTRICAS.
THIS PLANE MUST BE COMPLEMENTED WITH ALL THE ELECTRICAL INSTALLATION PLANS.
5 TODOS LOS CONDUCTORES SERAN DE COBRE CON AISLAMIENTO P600 V., THWLS 75° / 90°C., TEMP. DE OPERACION.
ALL ELECTRICAL FEEDERS WILL BE CU, WITH INSULATION 600V, THWLS 75° / 90°C OPERATION TYPE.
6 EL CODIGO DE COLORES PARA LOS CONDUCTORES SERA EL SIGUIENTE /
THE COLOR CODE FOR ELECTRICAL CABLES WILL BE THE FOLLOWING

480/277 V. 220/127 V.	- CONDUCTOR FASE PHASE CONDUCTOR - CONDUCTOR DE NEUTRO NEUTRAL CONDUCTOR - CONDUCTOR DE TIERRA GROUND CONDUCTOR	480/277V (CAFE NARANJA, AMARILLO) / (BROWN ORANGE, YELLOW) FASE A, FASE B, FASE C / PHASE A, PHASE B, PHASE C 220/127V (NEGRO ROJO, AZUL) / (BLACK, RED, BLUE) FASE A, FASE B, FASE C / PHASE A, PHASE B, PHASE C = GRIS / GRAY (277V). = BLANCO / WHITE (277V). = VERDE / GREEN
--------------------------	--	--

**7 NOMENCLATURA - CODIGOS DE CABLEADOS.
NOMENCLATURE - WIRING CODE.**

(F) CONDUCTOR DE FASE O LINEA
(N) CONDUCTOR DE NEUTRO
(R) CONDUCTOR DE RETORNO
(T) CONDUCTOR DE TIERRA
(TA) CONDUCTOR DE TIERRA AISLADA
(C) CONDUCTOR DE CONTROL

(F) PHASE OR LIVE CONDUCTOR
(N) NEUTRAL CONDUCTOR
(R) RETURN CONDUCTOR
(T) GROUND CONDUCTOR
(TA) ISOLATED GROUND CONDUCTOR
(C) CONTROL CONDUCTOR

RESPONSABLE DEL PROYECTO