




ESTADÍSTICAS / STATISTICS						
DESCRIPCION DESCRIPTION	SÍMBOLO SYMBOL	AVG AVG	MAX MAX	MIN MIN	MAX/MIN MAX/MIN	AVG/MIN AVG/MIN
NAVE WAREHOUSE	+	48.6 fc	67.2 fc	27.7 fc	2.4:1	1.8:1
MANUFACTURA MANUFACTURING	+	43.3 fc	50.1 fc	23.9 fc	2.1:1	1.8:1

SÍMBOLOS ELÉCTRICOS / ELECTRICAL SYMBOLS		
SÍMBOLO / SYMBOL	DESCRIPCIÓN / DESCRIPTION	CATÁLOGO-MARCA CATALOGUE-BRAND
159P25	CCT Y LUMEN SELECCIONABLE LED LENTES LINEARES ALTA BAHÍA, A 36000 LUMENS Y 5000K / CCT AND LUMEN SELECTABLE LINEAR LED LENS HIGH BAY SET AT 36000 LUMENS AND 5000K	LHBS-2436-UNV-L84050 COOPER LIGHTING
33P25	CCT Y LUMEN SELECCIONABLE LED LENTES LINEARES ALTA BAHÍA, A 36000 LUMENS Y 5000K BATERÍA EMERGENCIA / CCT AND LUMEN SELECTABLE LINEAR LED LENS HIGH BAY SET AT 36000 LUMENS AND 5000K WITH EMERGENCY BATTERY PACK	LHBS-2436-UNV-L84050 + EL20W-REM-U COOPER LIGHTING

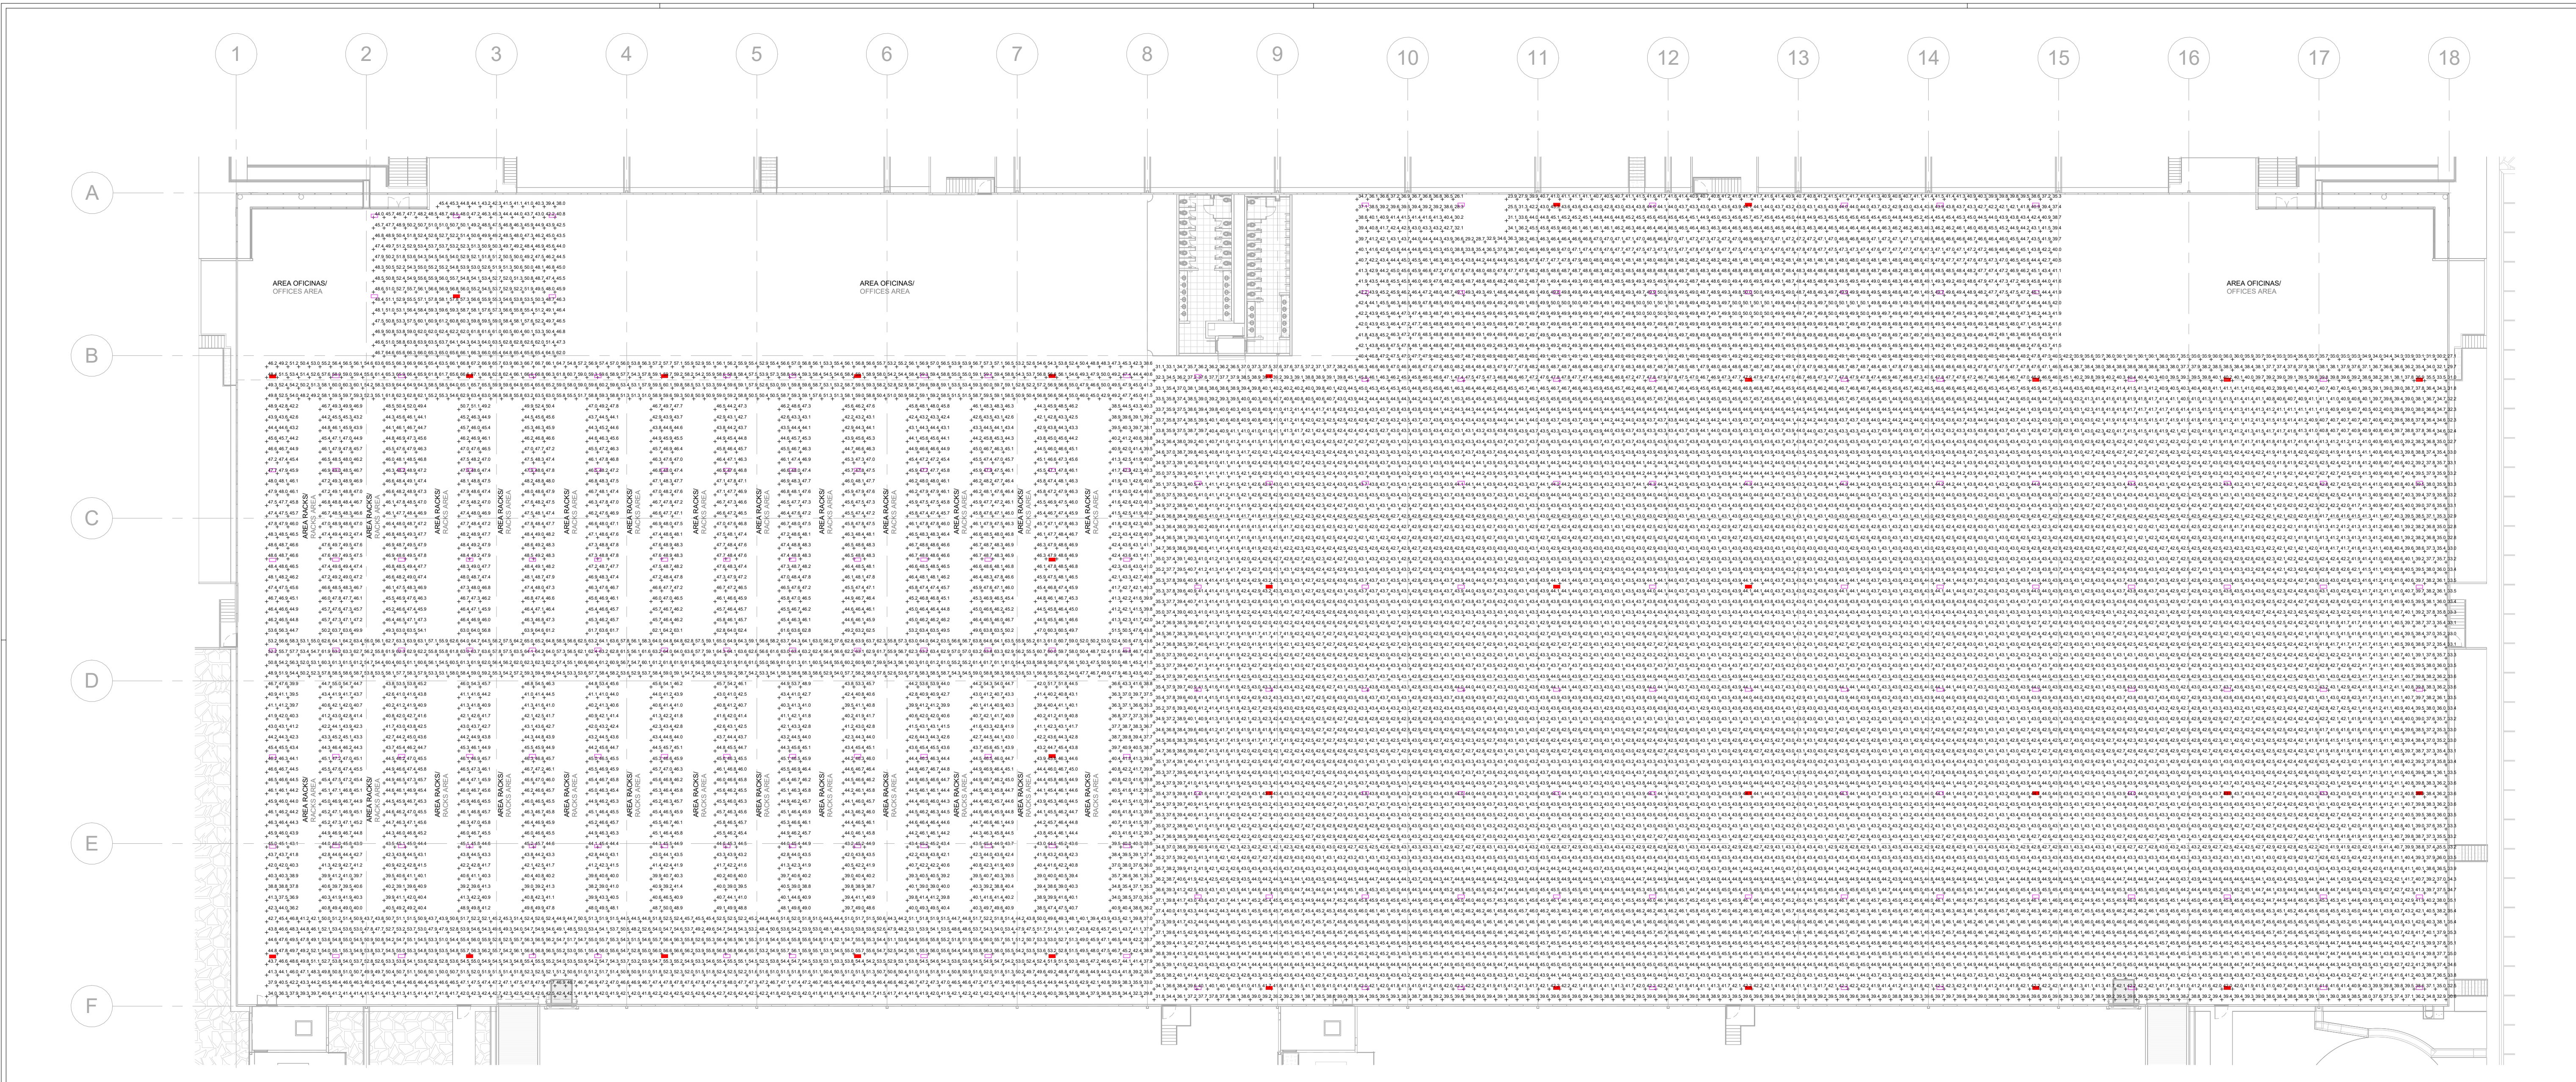

COPACHISA
Calidad que construye prestigio;
Experiencia que da resultados.

Valle Escondido 5700 Fracc. Desarrollo el Saucito
Chihuahua Mexico, C.P. 31125
[52] 614 439 3900

www.copachisa.com

Notas Generales:


- EL CONTENIDO DE ESTE PLANO ES PROPIEDAD DE COPACHISA S.A. DE C.V. QUIERA PROHIBIDO HACER MODIFICACIONES O REPRODUCIR SU CONTENIDO SIN EL DESEO CONSENTIDO DE LA EMPRESA.
- LAS COTAS TIENEN PRIORIDAD SOBRE EL DIBUJO.

General Notes:

- THE CONTENT OF THIS DRAWING IS PROPERTY OF COPACHISA S.A. DE C.V. IT IS STRICTLY PROHIBITED TO MODIFY OR REPRODUCE IT WITHOUT THE CONSENT OF THE COMPANY.
- ANNOTATIONS HAVE PRIORITY OVER THE DRAWING.

Etapa de Proyecto | Project Stage:
AS-BUILT

Nombre Proyecto | Project Name:

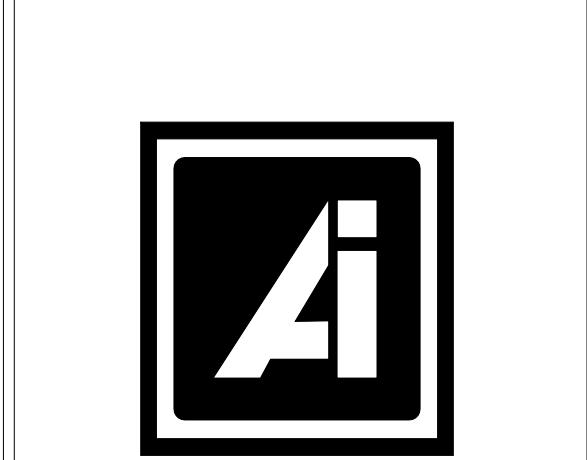

American Industries
AIG CUU INV III TRISTONE T'S
COMPLEJO INDUSTRIAL
CHIHUAHUA
CALLE METALMECALA #9711

Aprobación por el Cliente | Client Approval:

Nombre | Name:
Fecha | Date:

Firma | Signature

Escala | Scale:
INDICADA / AS INDICATED

Líder de Diseño | Lead Designer:
ARQ. ANAHISA JUAREZ

Coordinador de Diseño | Design Coordinator:
ARQ. MARTIN ROBLES

Dibujó | Drawn by:
ARQ. DANIEL PALMA

Perito Constructor | Registered Engineer:

PERITO DRO

Consultores | Consultants:



Número de Proyecto | Project Number:
24044

Fecha de Elaboración | Elaboration Date:
MAYO 2025

Título del Plano | Drawing Title:
FOTOMETRIAS NAVE
WAREHOUSE PHOTOMETRICS

Número de Plano | Drawing Number:
EL301

Número Revisión | Revision Number:

RESPONSABLE DEL PROYECTO

ING. JAVIER NUÑEZ MARMOLEJO
CEDULA PROFESIONAL: 9614823