
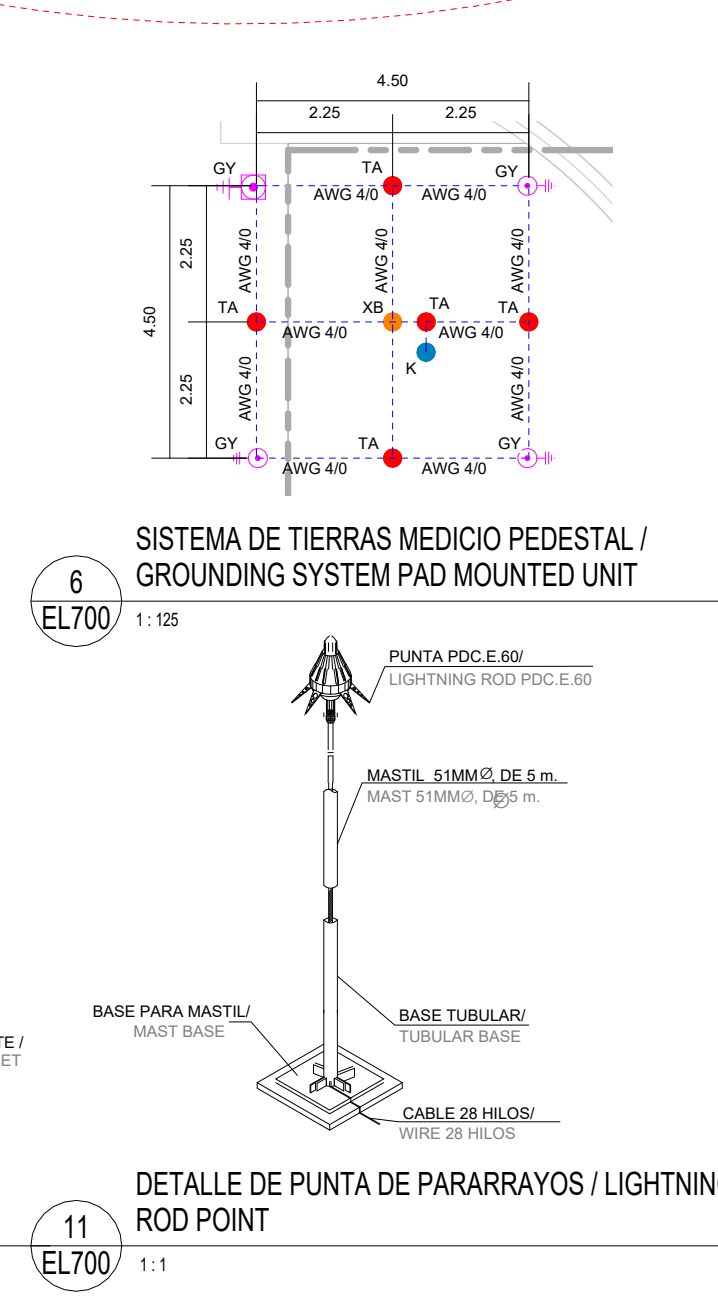
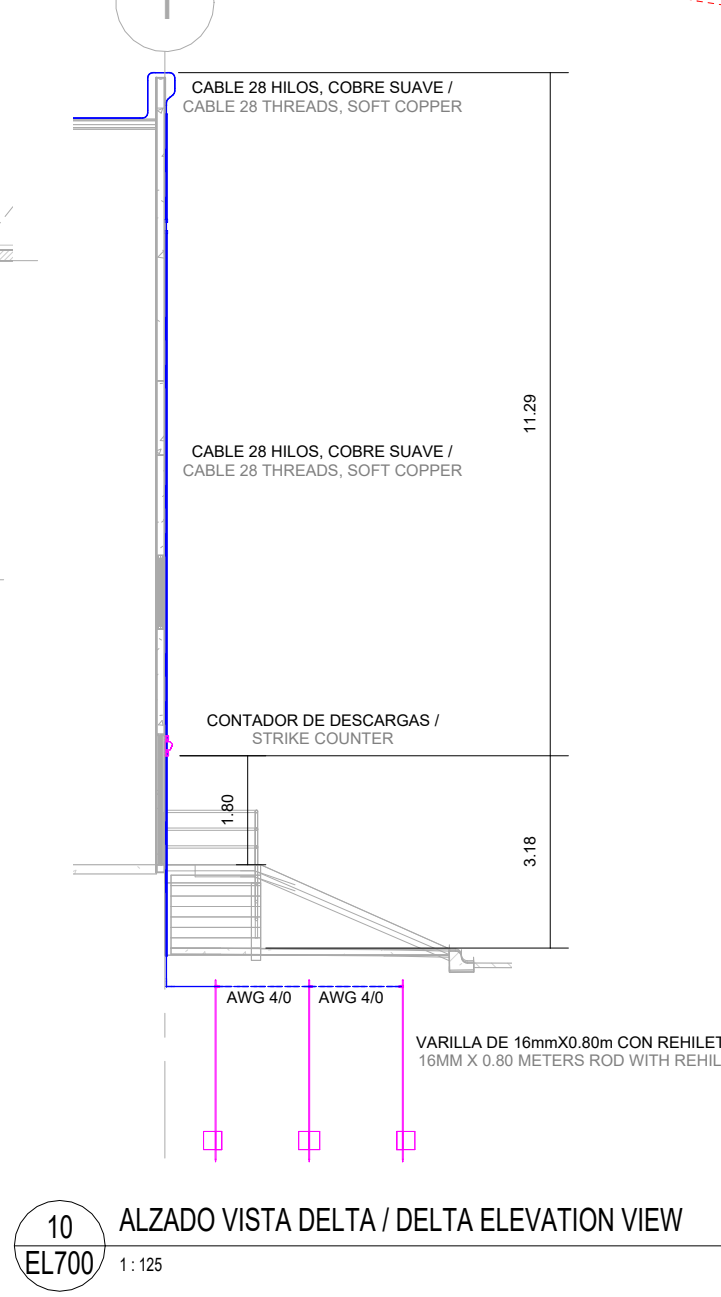
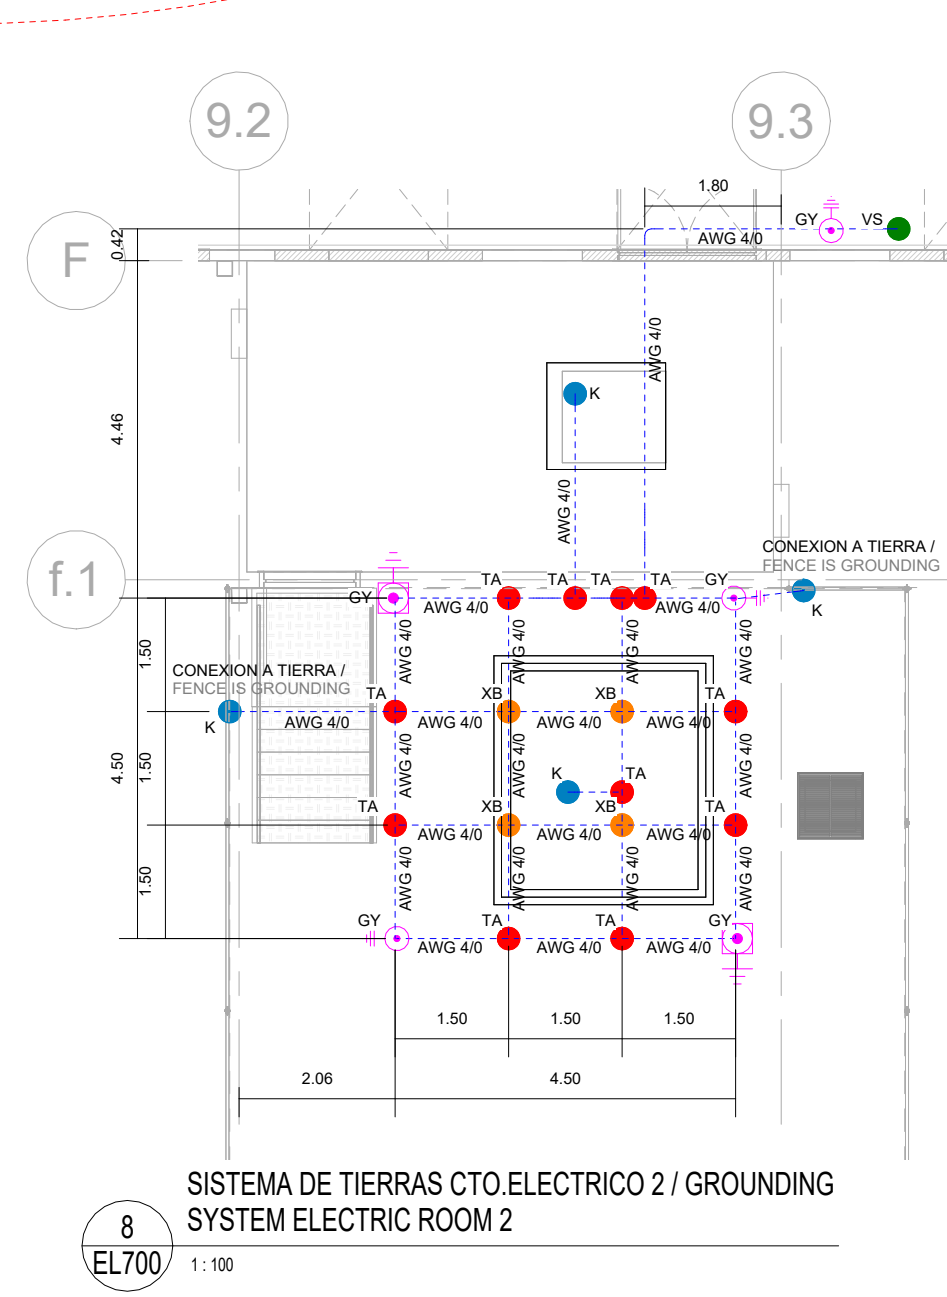
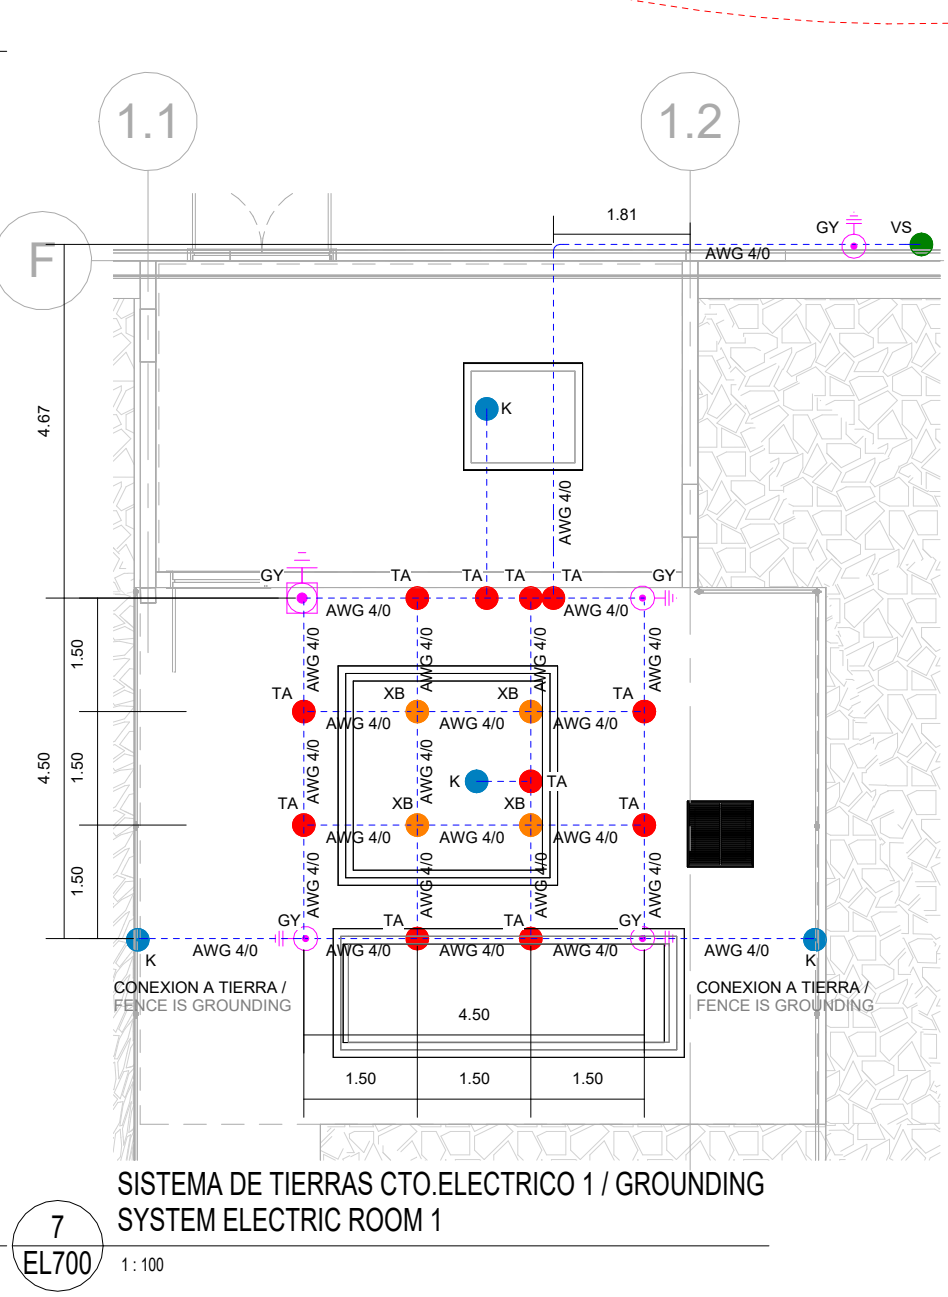
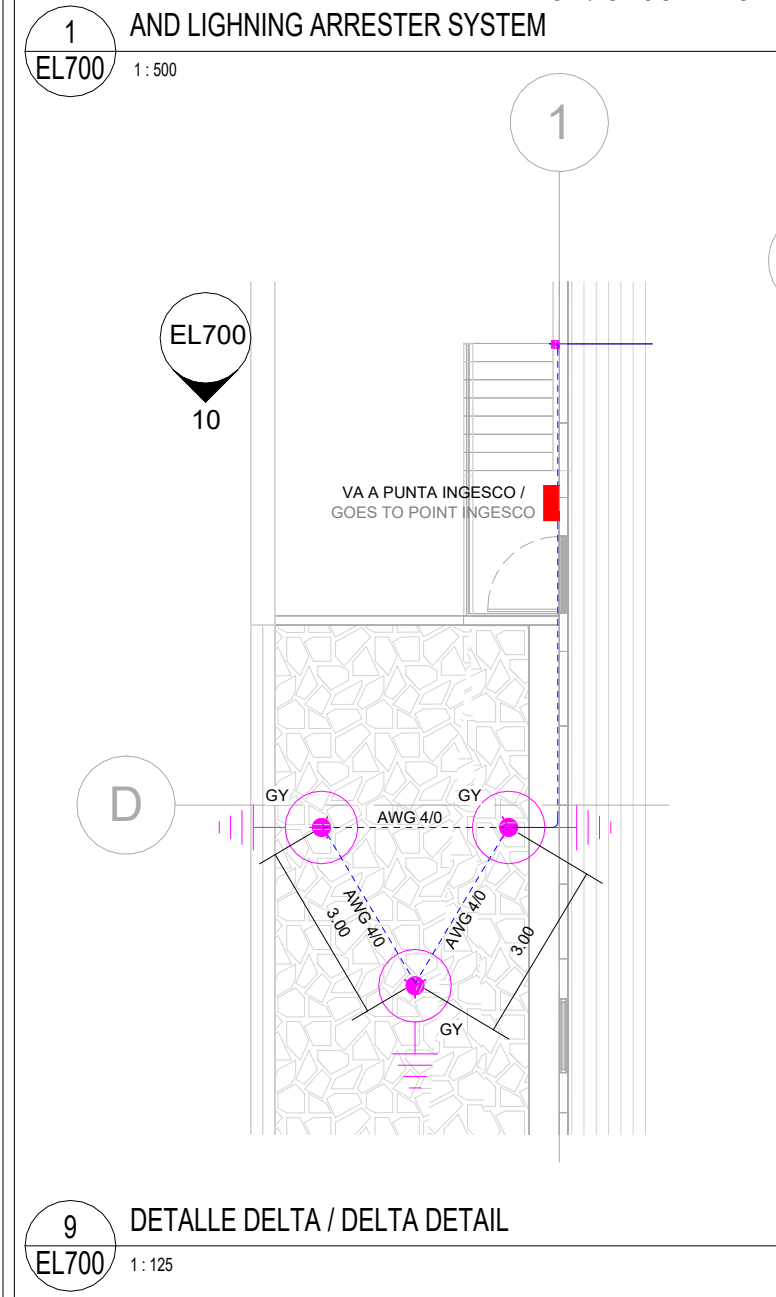
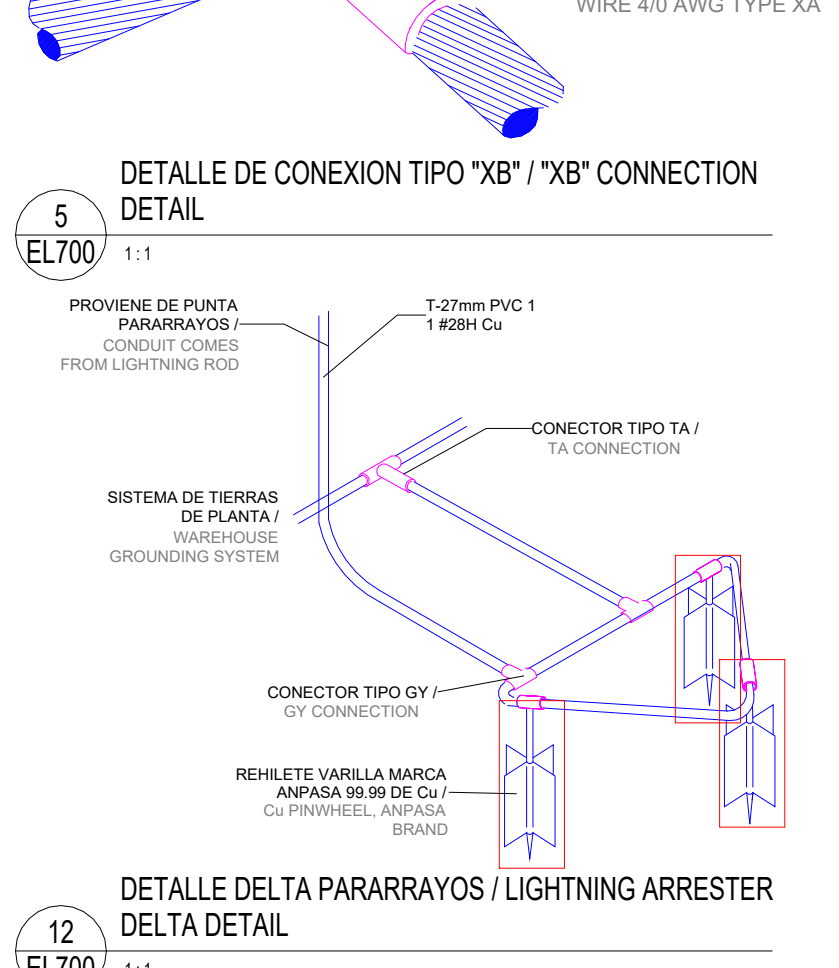
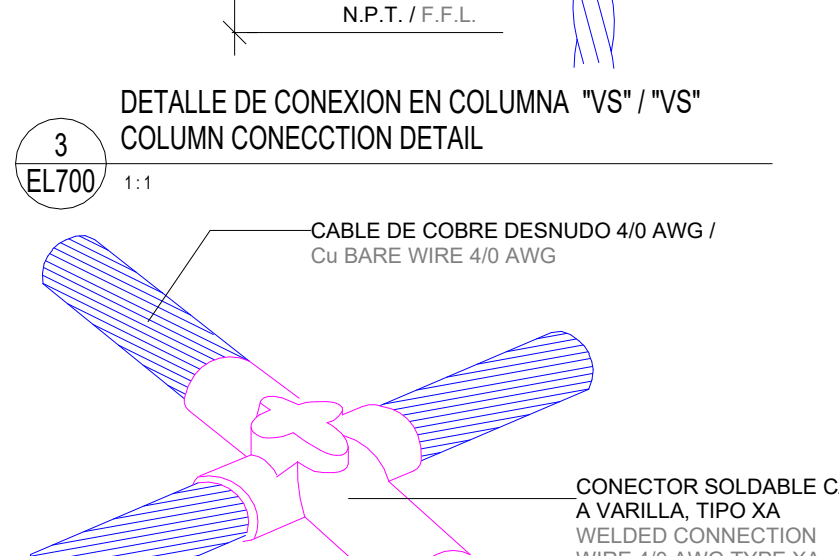
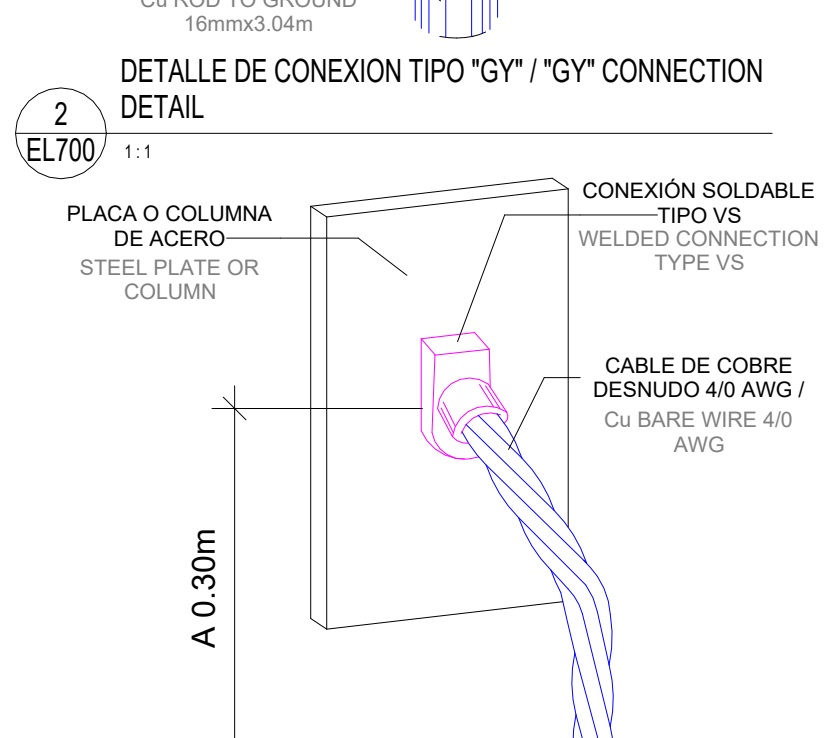
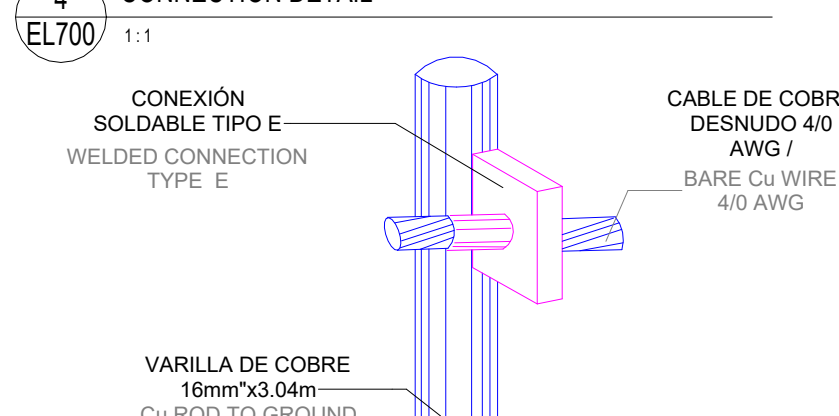
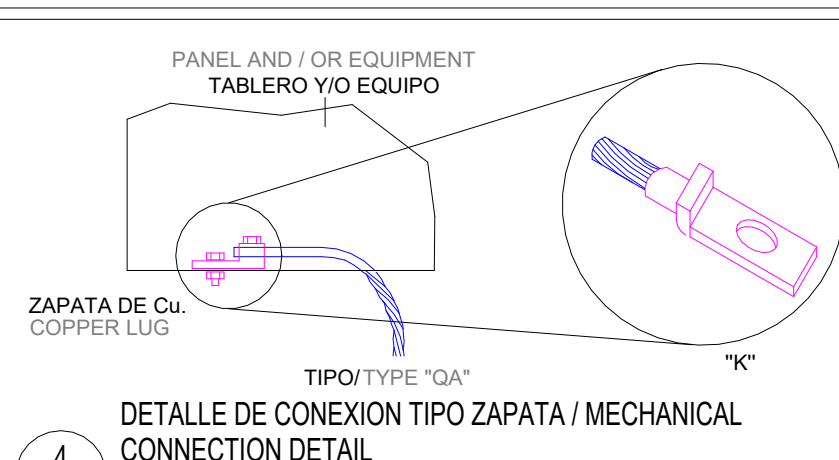


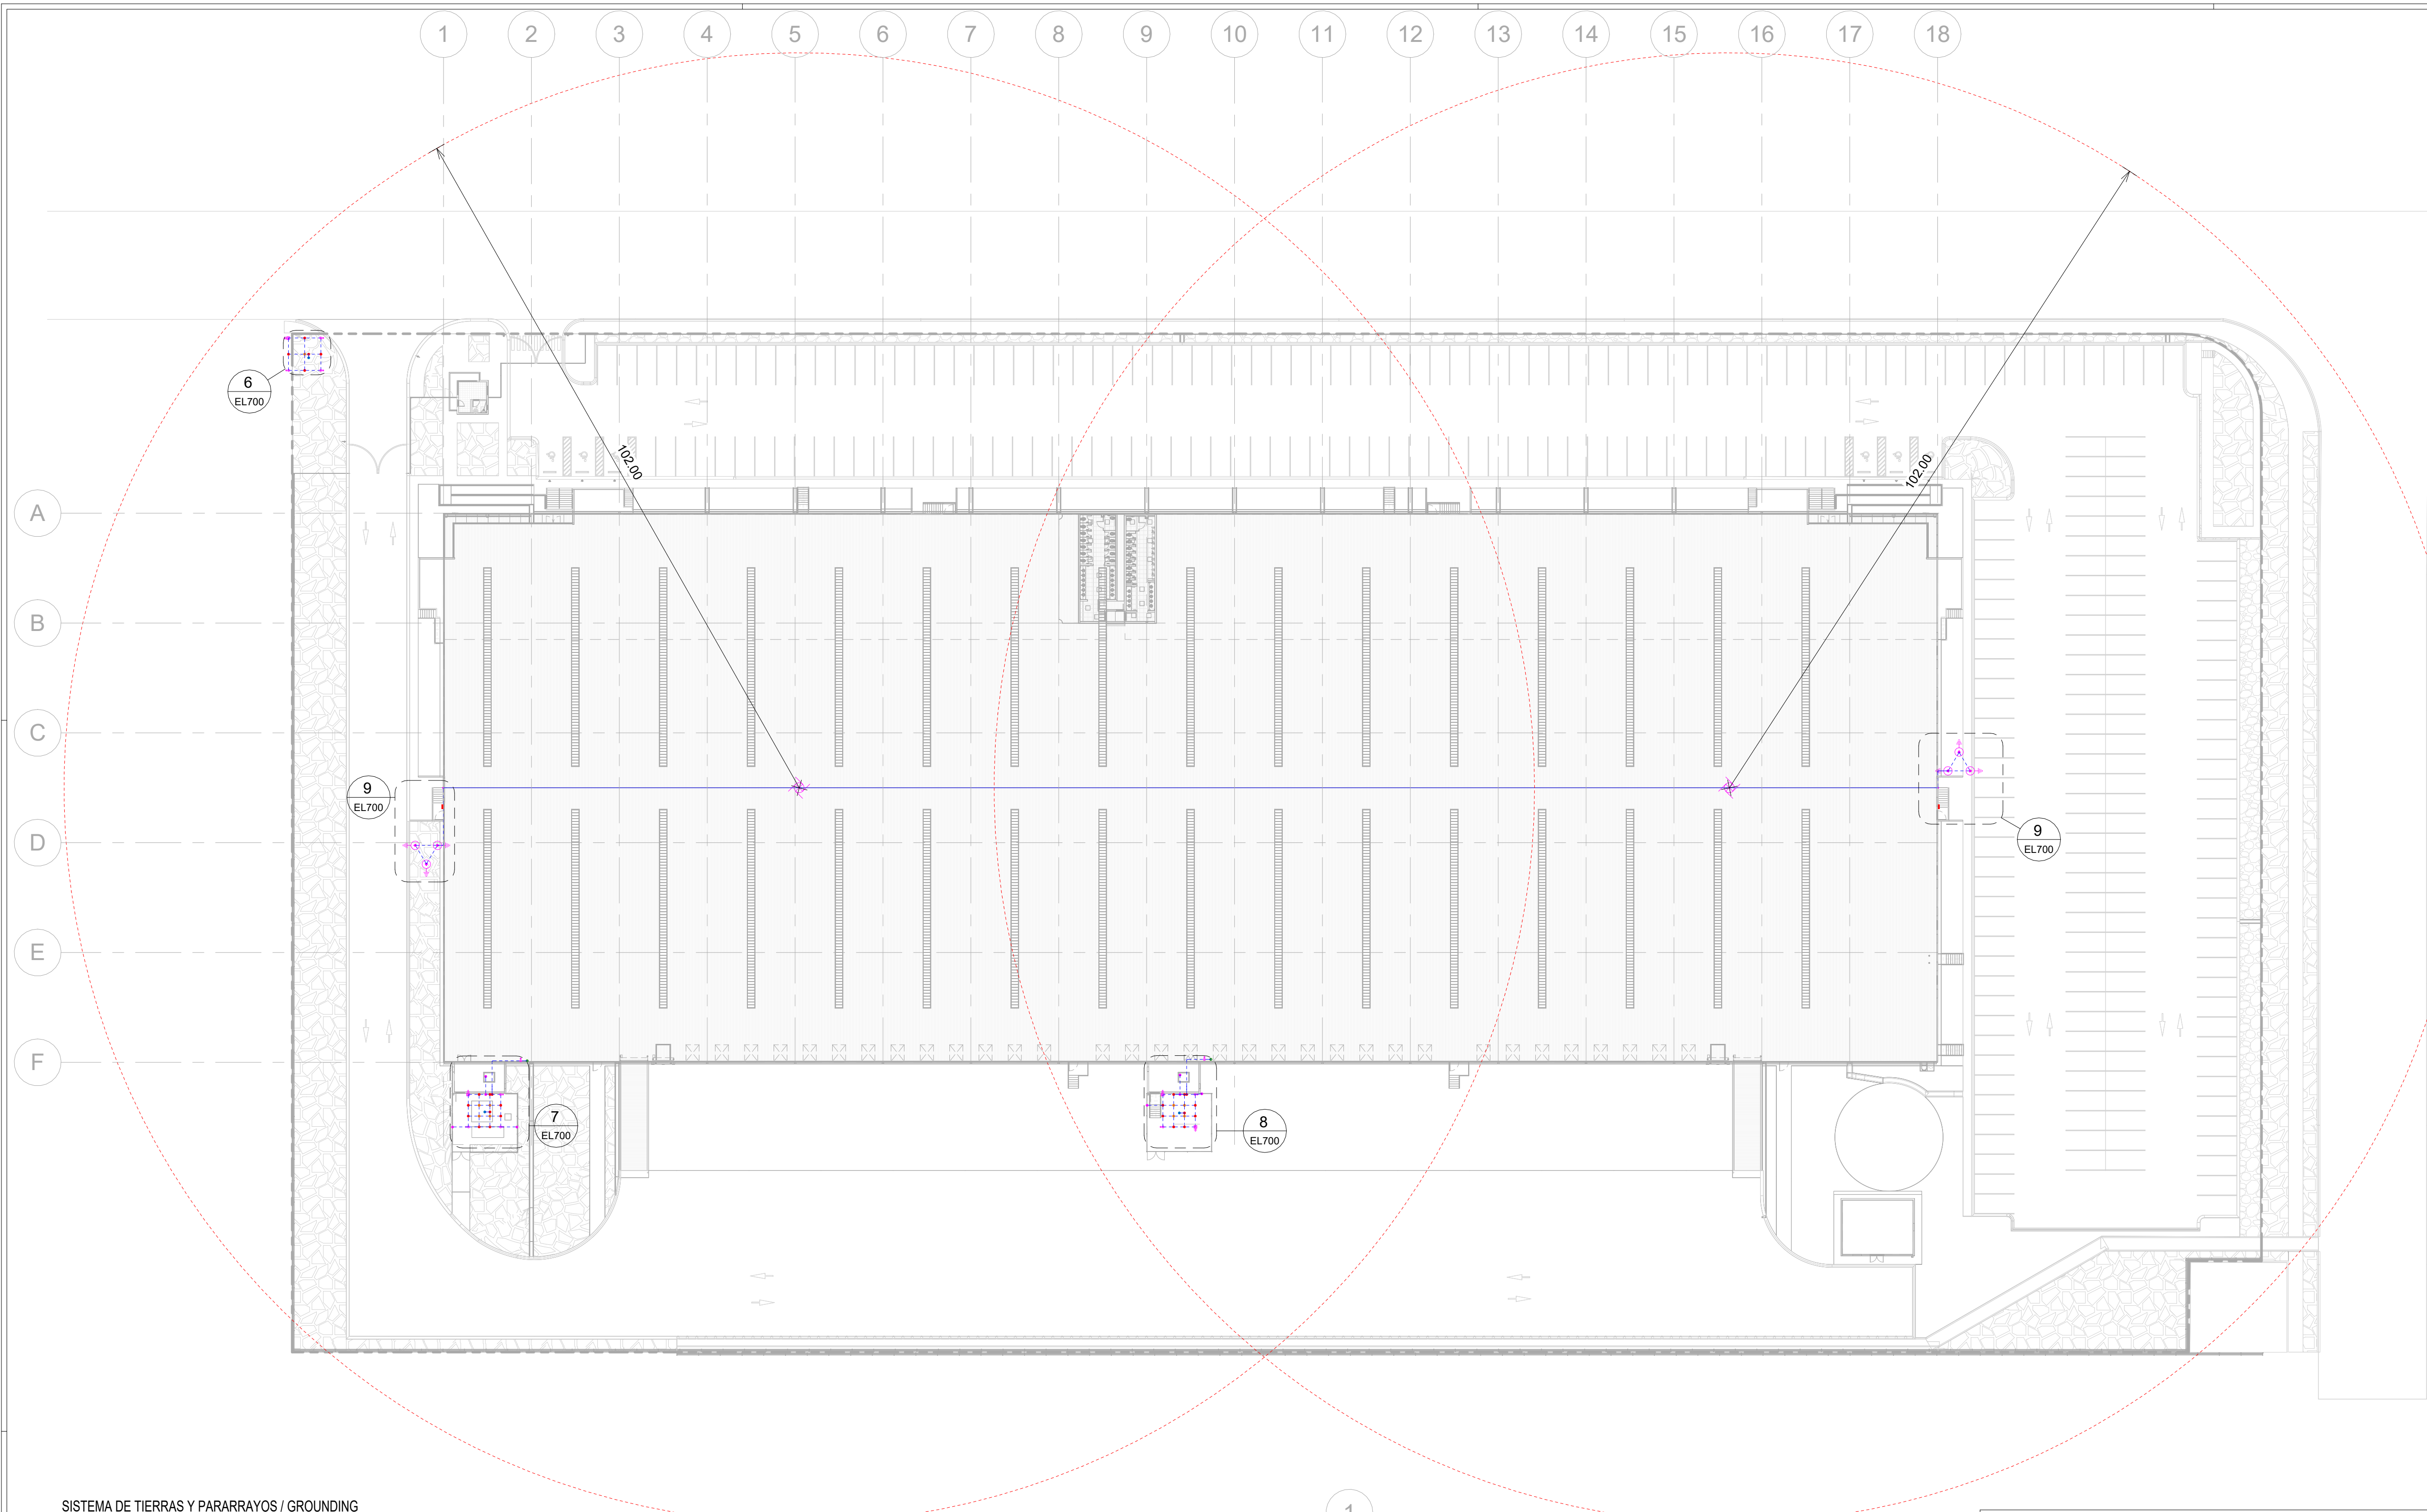

SIMBOLOS ELECTRICOS / ELECTRICAL SYMBOLS		
SIMBOLO/ SYMBOL	DESCRIPCION/ DESCRIPTION	CATALOGO- MARCA CATALOGUE-BRAND
	CABLE DESNUDO 28 HILOS MARCA AMESA / BARE COPPER 28 WIRES AMESA BRAND	
	CABLE DE COBRE DESNUDO CAL. 4/0, MARCA VIAKON / BARE COPPER WIRE CAL. 4/0, BRAND VIAKON	AMESA VIAKON / CONDUMEX
	VARILLA P/TIERRA COOPERWELD 16mm Ø x3.04m / COPPERWELD GROUNDING ROD 5/8" Ø x10'	ERICO
	REGISTRO REDONDO DE 10" Ø DE PLÁSTICO DE ALTA RESISTENCIA MARCA ANPASA, VARILLA P/TIERRA COOPERWELD 16mm Ø x3.04m / ROUND INSPECTION BOX 10" Ø HIGH-PERFORMANCE PLASTIC, BRAND ANPASA, COPPERWELD GROUNDING ROD 5/8" Ø x10'	
	PARARRAYOS INGESCO PDC E.60, MONTADO EN MÁSTIL DE 5m / STRIKING ROD INGESCO PDC E.60, MOUNTED ON 5m POLE	
	CONEXIÓN SOLDABLE TIPO "GY" CABLE 4/0 AWG DE PASO A VARILLA DE TIERRA 5/8", MOLDE CAT. GYE-162Q / WELDED CONNECTION "GY" TYPE, FROM 4/0 AWG CABLE TO GROUND ROD 5/8", CAT. MOLD GYE-162Q	
	CONEXIÓN SOLDABLE TIPO "TA" CABLE 4/0 AWG DE PASO A CABLE 4/0 AWG EN DERIVACIÓN, MOLDE CAT. TAC-2Q2Q WELDED CONNECTION "TA" TYPE, FROM 4/0 AWG CABLE TO BRANCH CABLE 4/0 AWG, CAT. MOLD TAC-2Q2Q	
	CONEXIÓN SOLDABLE CADWELD TIPO "VS" CABLE 4/0 AWG A COLUMNA DE ACERO VERTICAL / "VS" TYPE CADWELD CONNECTION, FOR 4/0 AWG TO STEEL STRUCTURAL COLUMN	
	CONEXIÓN SOLDABLE TIPO "XB" CABLE 4/0 AWG DE PASO A CABLE 4/0 AWG EN DERIVACIÓN, MOLDE CAT. XBO-2P2P / WELDED CONNECTION "XB" TYPE, FROM 4/0 AWG CABLE TO BRANCH CABLE 4/0 AWG, CAT. MOLD XBO-2P2P	
	CONEXIÓN MECANICA TIPO ZAPATA / MECHANICAL CONNECTION TERMINAL	
NOTAS GENERALES / GENERAL NOTES		
1	LA RED DE TIERRAS ESTARÁ FORMADA POR CABLE DE COBRE DESNUDO SEMIDURO Y SERÁ CAL. #4/0 AWG PARA LA RED PRINCIPAL Y DERIVACIONES QUE CONECTAN EQUIPO Y/O ESTRUCTURA. THE GROUND GRID SYSTEM WILL BE MADE WITH COPPER BARE STRANDED CABLE, SEMI HARD TEMPER AND IT WILL BE #4/0 AWG GAUGE FOR MAIN LOOP AND CONNECT EQUIPMENT AND STRUCTURES.	RESPONSABLE DEL PROYECTO
2	TODO EL CONDUCTOR PARA EL SISTEMA DE TIERRA IRA ENTERRADO A UNA PROFUNDIDAD MINIMA DE 60 cms BAJO EL NIVEL DE PISO TERMINADO. (N.P.T.) ALL THE GROUND GRID SYSTEM SHALL BE BURIED AT LEAST 2 FEET BELOW F.F.L.	
3	EL SISTEMA GENERAL DE TIERRAS DEBERÁ SER INTERCONECTADO CON LOS OTROS SISTEMAS DE TIERRAS, TAL COMO SISTEMA DE TIERRAS SUBESTACION, SISTEMA DE TIERRA AISLADA Y DELTAS DEL SISTEMA PARARRAYOS. THE GROUNDING SYSTEMS SHOULD BE INTERFACED WITH OTHER GROUNDING SYSTEMS: GROUNDING SYSTEM IN SUBSTATION, GROUNDING SYSTEM ISOLATED AND DELTA LIGHTNING SYSTEM.	
4	LA RESISTENCIA DEL SISTEMA DE TIERRAS DEBERÁ SER MÁXIMO DE 5 OHMS. THE RESISTANCE OF GROUNDING SYSTEM SHALL BE 5 OHMS.	
5	PARA DETALLES DE CONEXIONES VER PLANO "210610E-10EL" Detalle PLANO DE DETALLES ELÉCTRICOS* FOR CONNECTION DETAILS SEE PLAN "210610E-10EL" Detalle PLANO DE DETALLES ELÉCTRICOS*	
ING. JAVIER NUÑEZ MARMOLEJO		
CEDULA PROFESIONAL: 5614823		

COPACHISA
Calidad que construye prestigio;
Experiencia que da resultados.

Valle Escondido 5700 Fracc. Desarrollo el Saucito
Chihuahua Mexico, C.P. 31125
[52] 614 439.3900

www.copachisa.com

Notas Generales:

- EL CONTENIDO DE ESTE PLANO ES PROPIEDAD DE COPACHISA S.A. DE C.V. QUEDA PROHIBIDO HACER MODIFICACIONES O REPRODUCIR SU CONTENIDO SIN EL DEBIDO CONSENTIMIENTO DE LA EMPRESA.
- LAS COTAS TIENEN PRIORIDAD SOBRE EL DIBUJO.

General Notes:

- THE CONTENT OF THIS DRAWING IS PROPERTY OF COPACHISA S.A. DE C.V. IT IS STRICTLY PROHIBITED TO MODIFY OR REPRODUCE IT WITHOUT THE CONSENT OF THE COMPANY.
- ANNOTATIONS HAVE PRIORITY OVER THE DRAWING.

Etapa de Proyecto | Project Stage:

AS-BUILT

Nombre Proyecto | Project Name:

AIIG CUU INV III TRISTONE T'S
COMPLEJO INDUSTRIAL
CHIHUAHUA,
CALLE METALMÉTALICA #9711

Aprobación por el Cliente | Client Approval:

Nombre | Name: _____
Fecha | Date: _____
Firma | Signature: _____

Escala | Scale: INDICADA / AS INDICATED

Líder de Diseño | Lead Designer: ARQ. ANAHISA JUAREZ

Coordinador de Diseño | Design Coordinator: ARQ. MARTIN ROBLES

Dibujó | Drawn by: ARQ. DANIEL PALMA

Perito Constructor | Registered Engineer: _____

Consultores | Consultants:

DICECH
Diseño y Construcción Eléctrica
de Chihuahua S.A. de C.V.

Número de Proyecto | Project Number: 24044

Fecha de Elaboración | Elaboration Date: MAYO 2025

Título del Plano | Drawing Title: SISTEMA DE TIERRAS Y PARARRAYOS GROUNDING AND LIGHTNING ARRESTER SYSTEM

Número de Plano | Drawing Number: EL700

Número Revisión | Revision Number: _____