




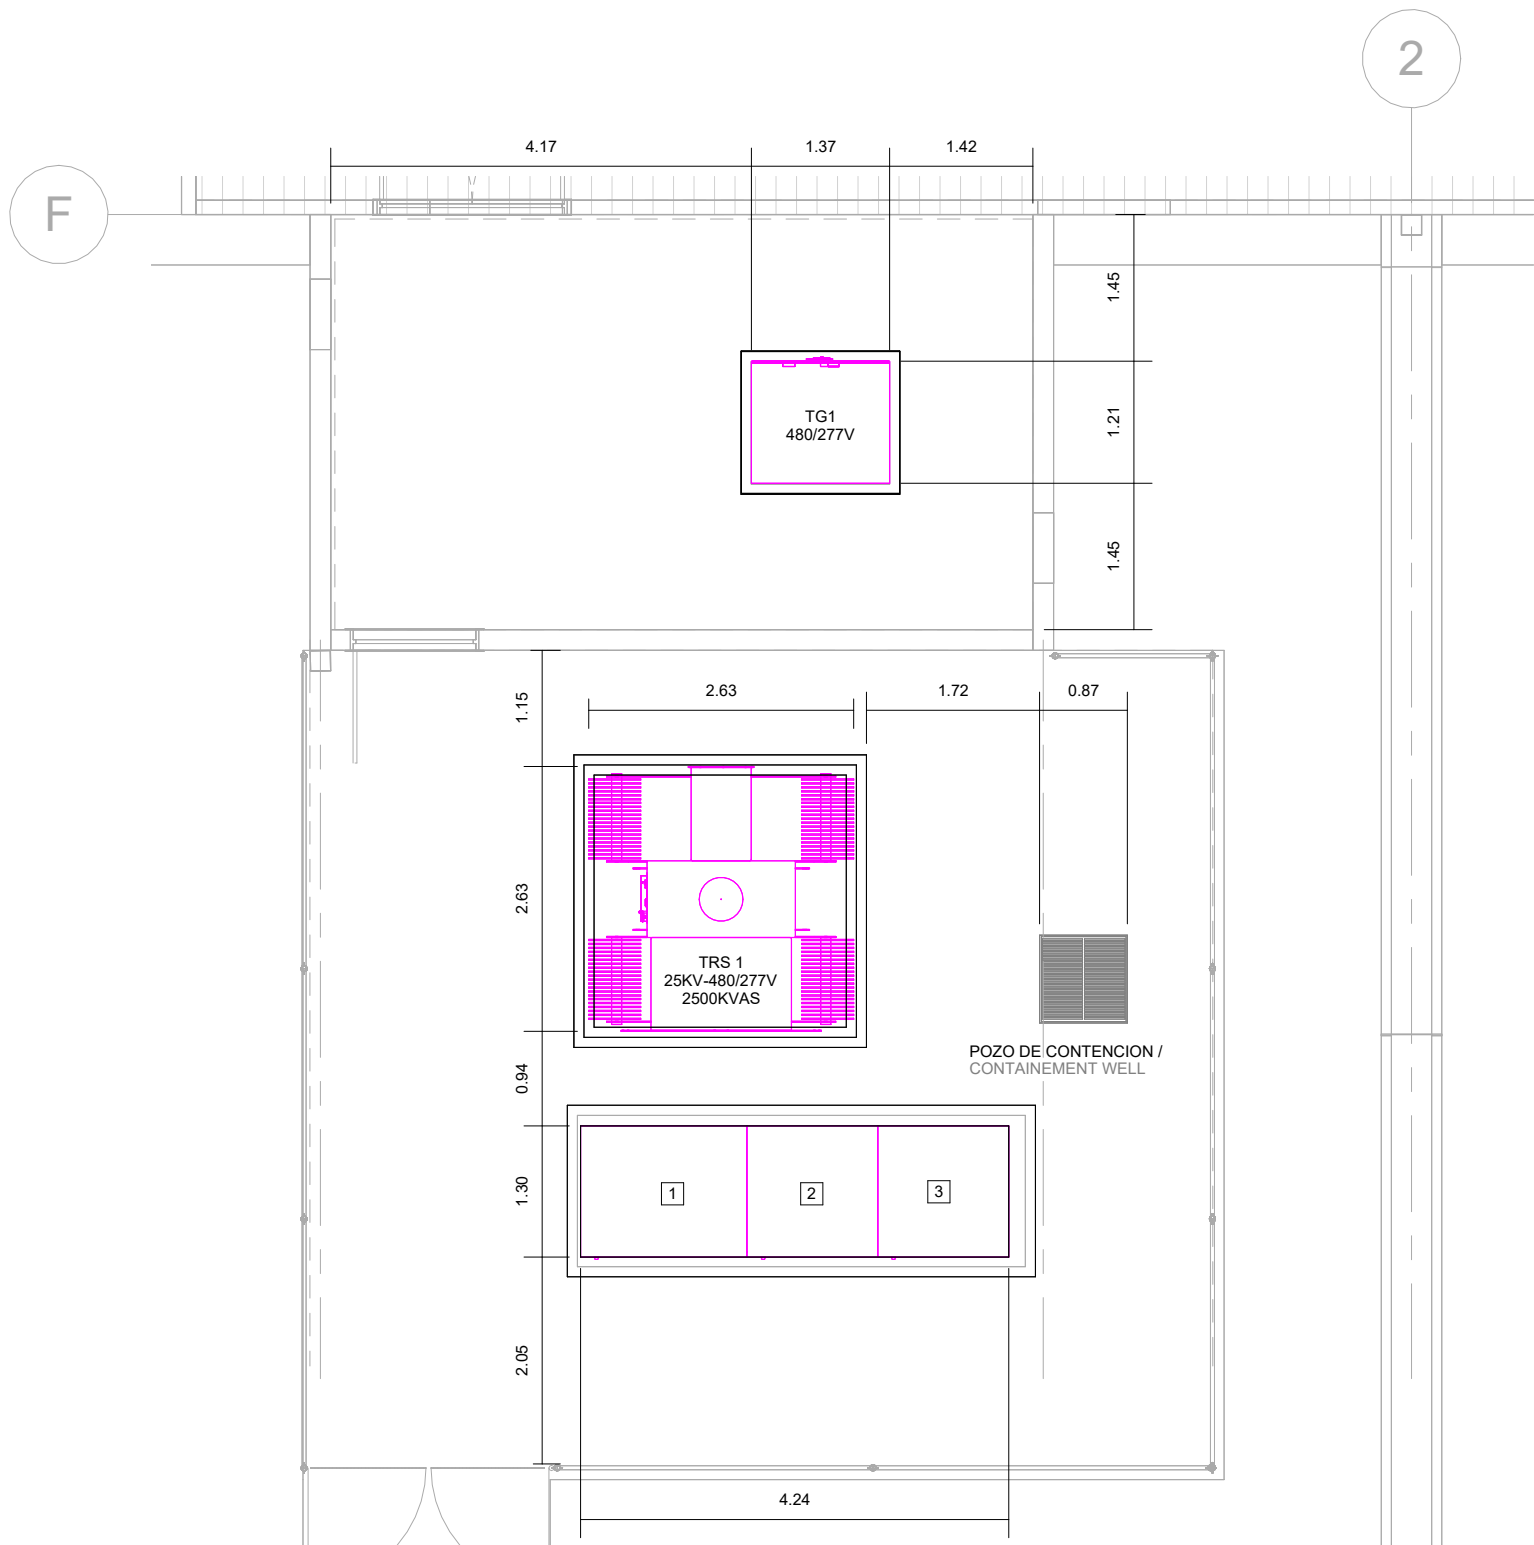


1
EL102
MEDIDAS DE EQUIPOS CTO. ELECTRICO 1 /
ELECTRICAL ROOM 1 EQUIPMENT MEASSURES
1:75

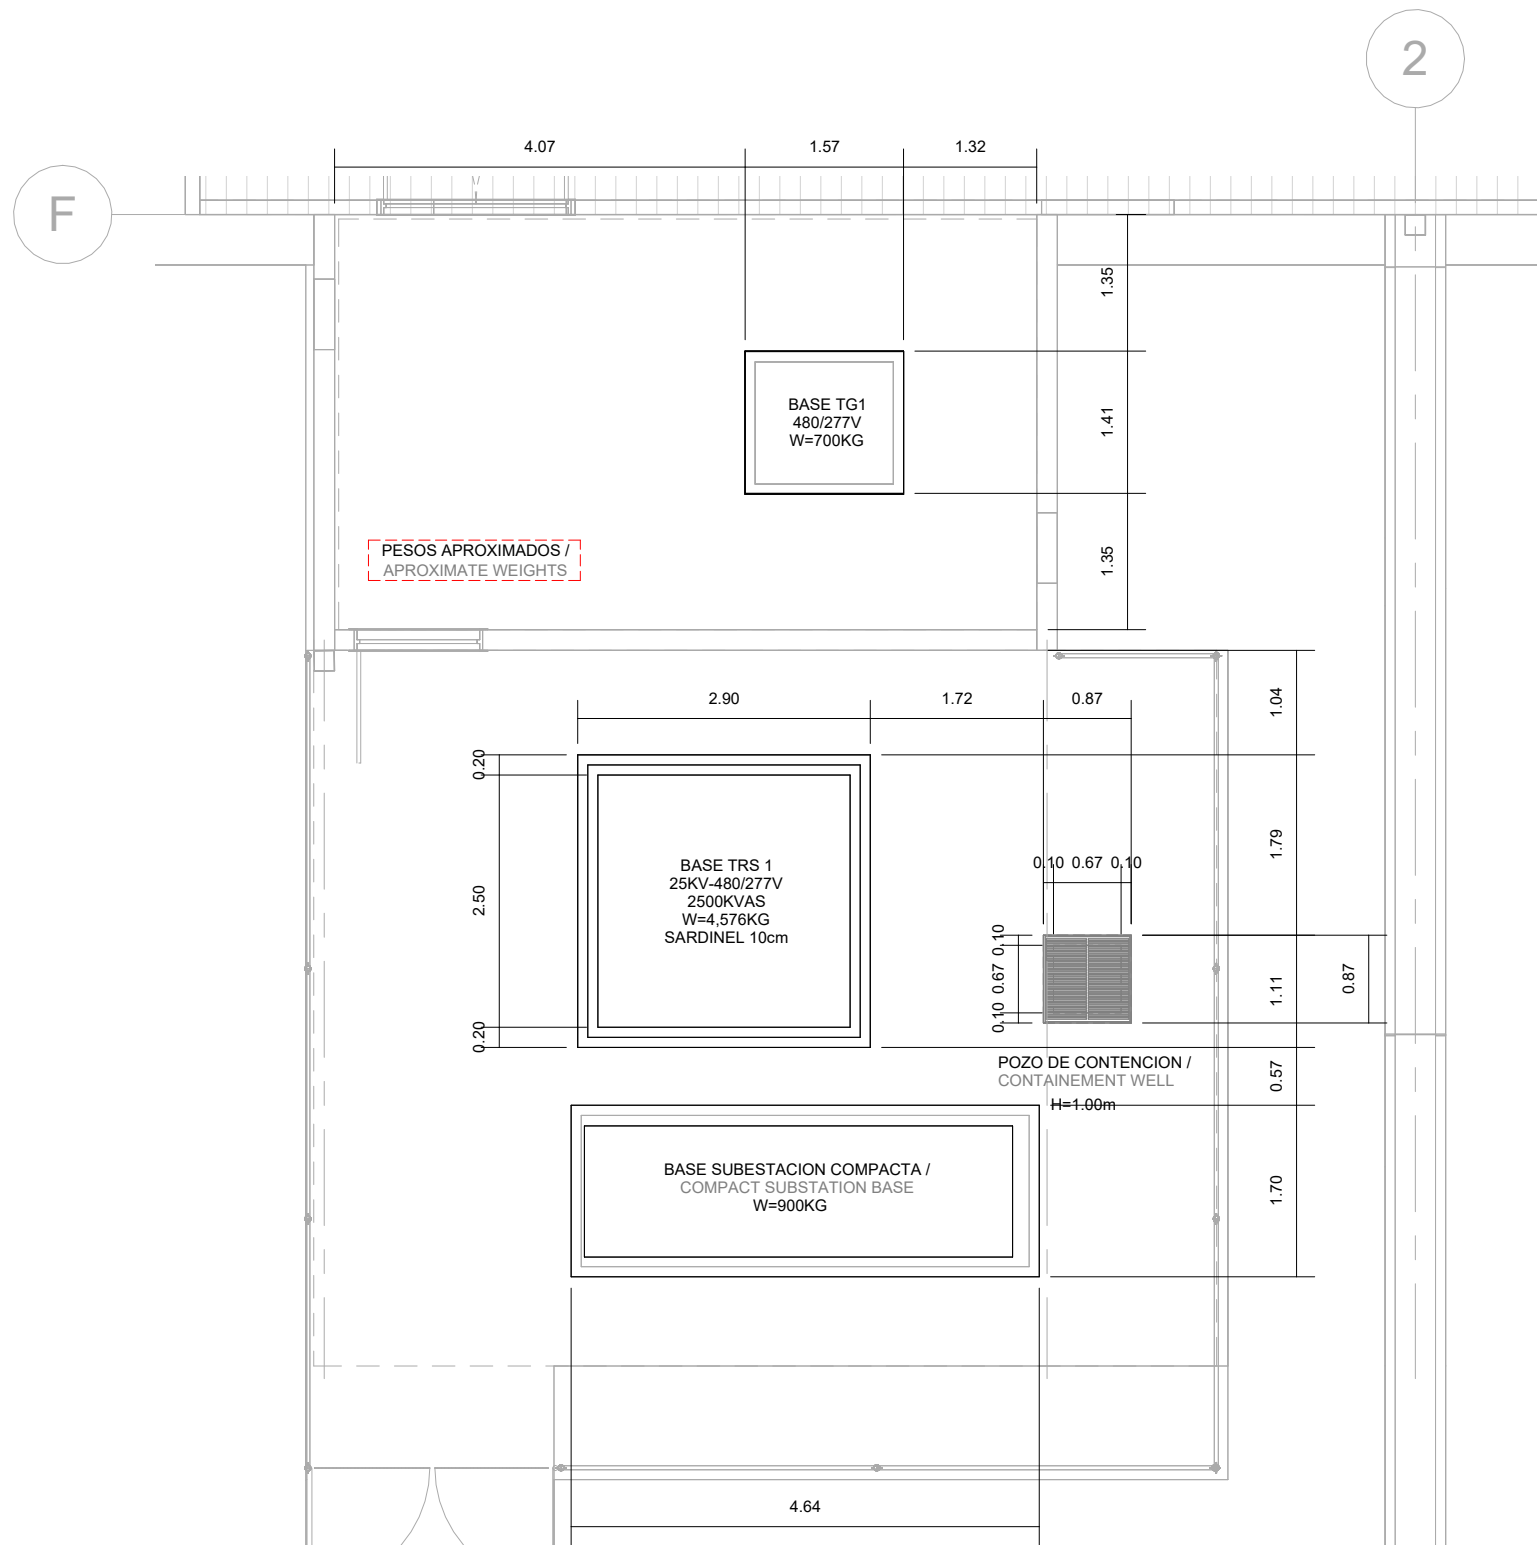


3
EL102
OBRA CIVIL CTO ELECTRICO 1 / ELECTRICAL ROOM 1
CIVIL WORKS
1:75

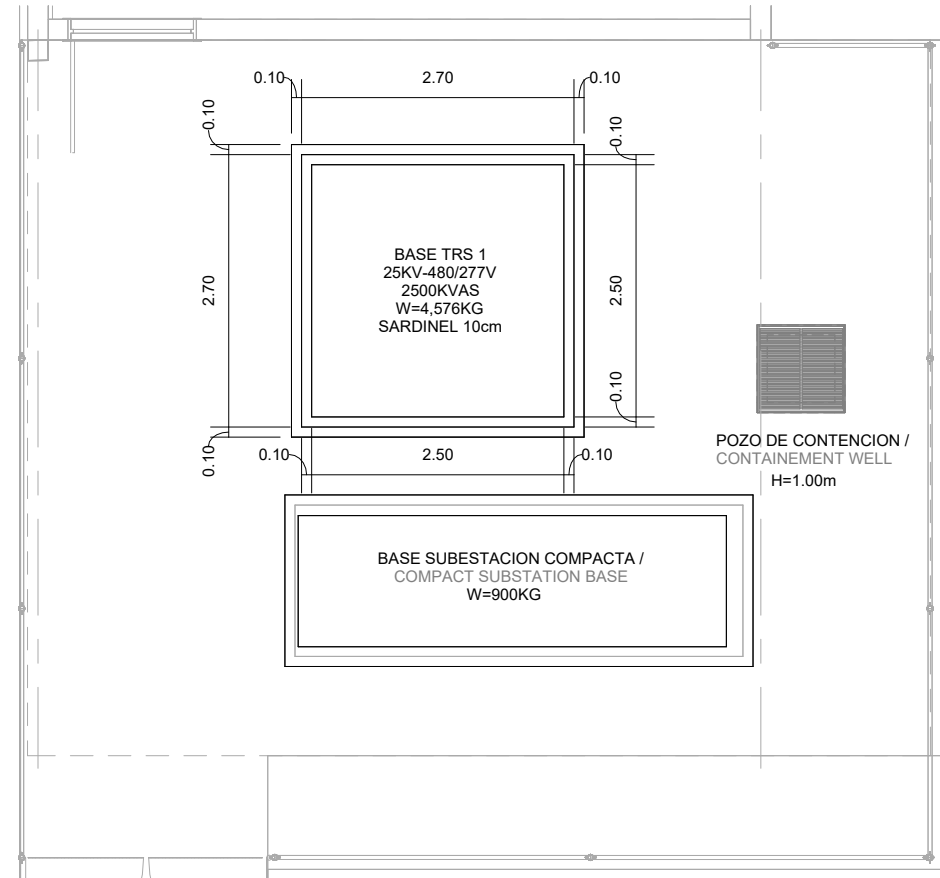


5
EL102
MEDIDAS DE SARDINEL TRS 1 / TRS 1 OIL CHANNEL
MEASSURES
1:75

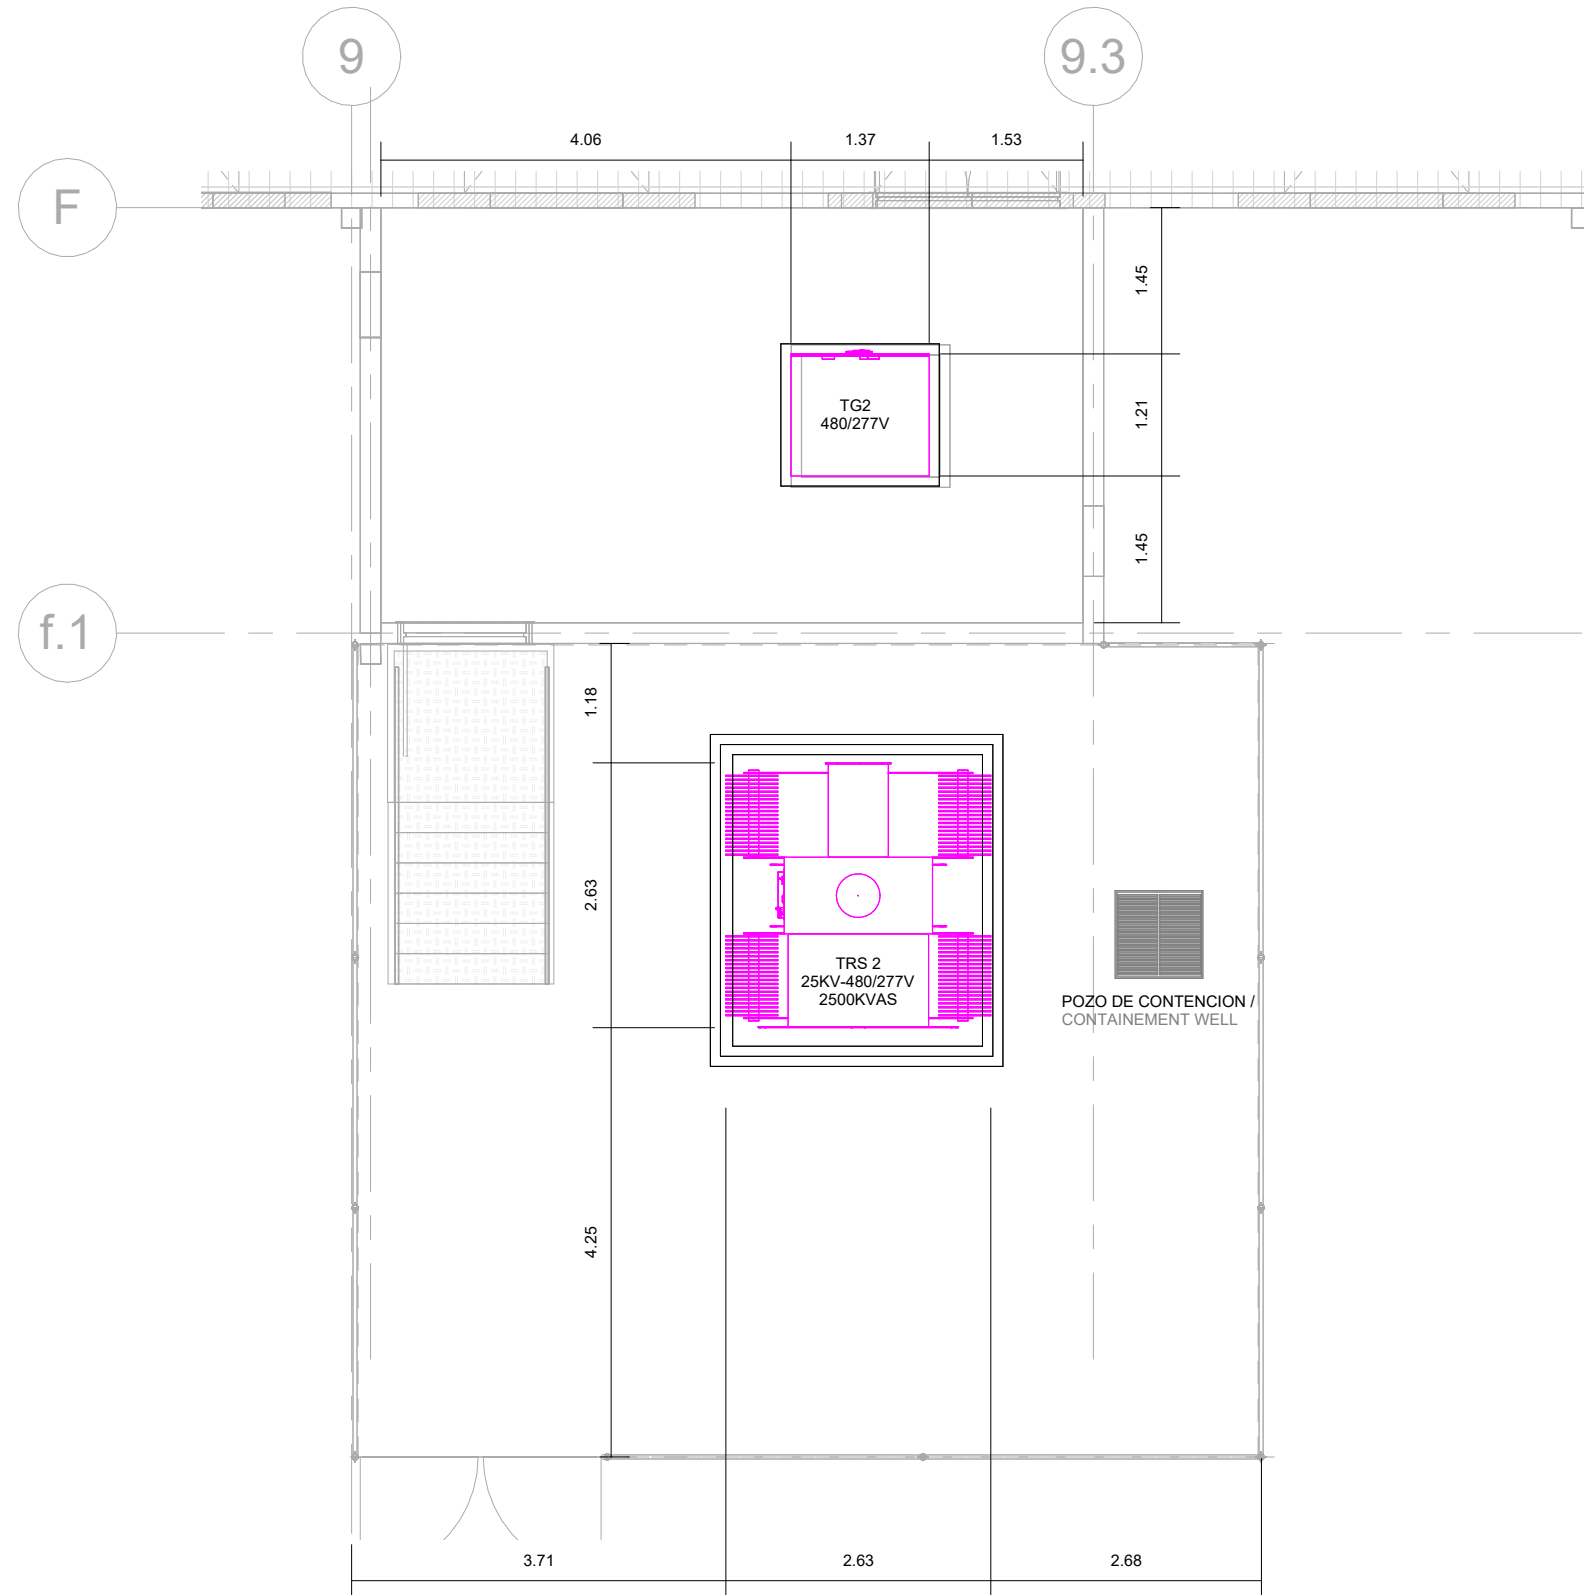

2
EL102
MEDIDAS DE EQUIPOS CTO. ELECTRICO 2 /
ELECTRICAL ROOM 2 EQUIPMENT MEASSURES
1:75

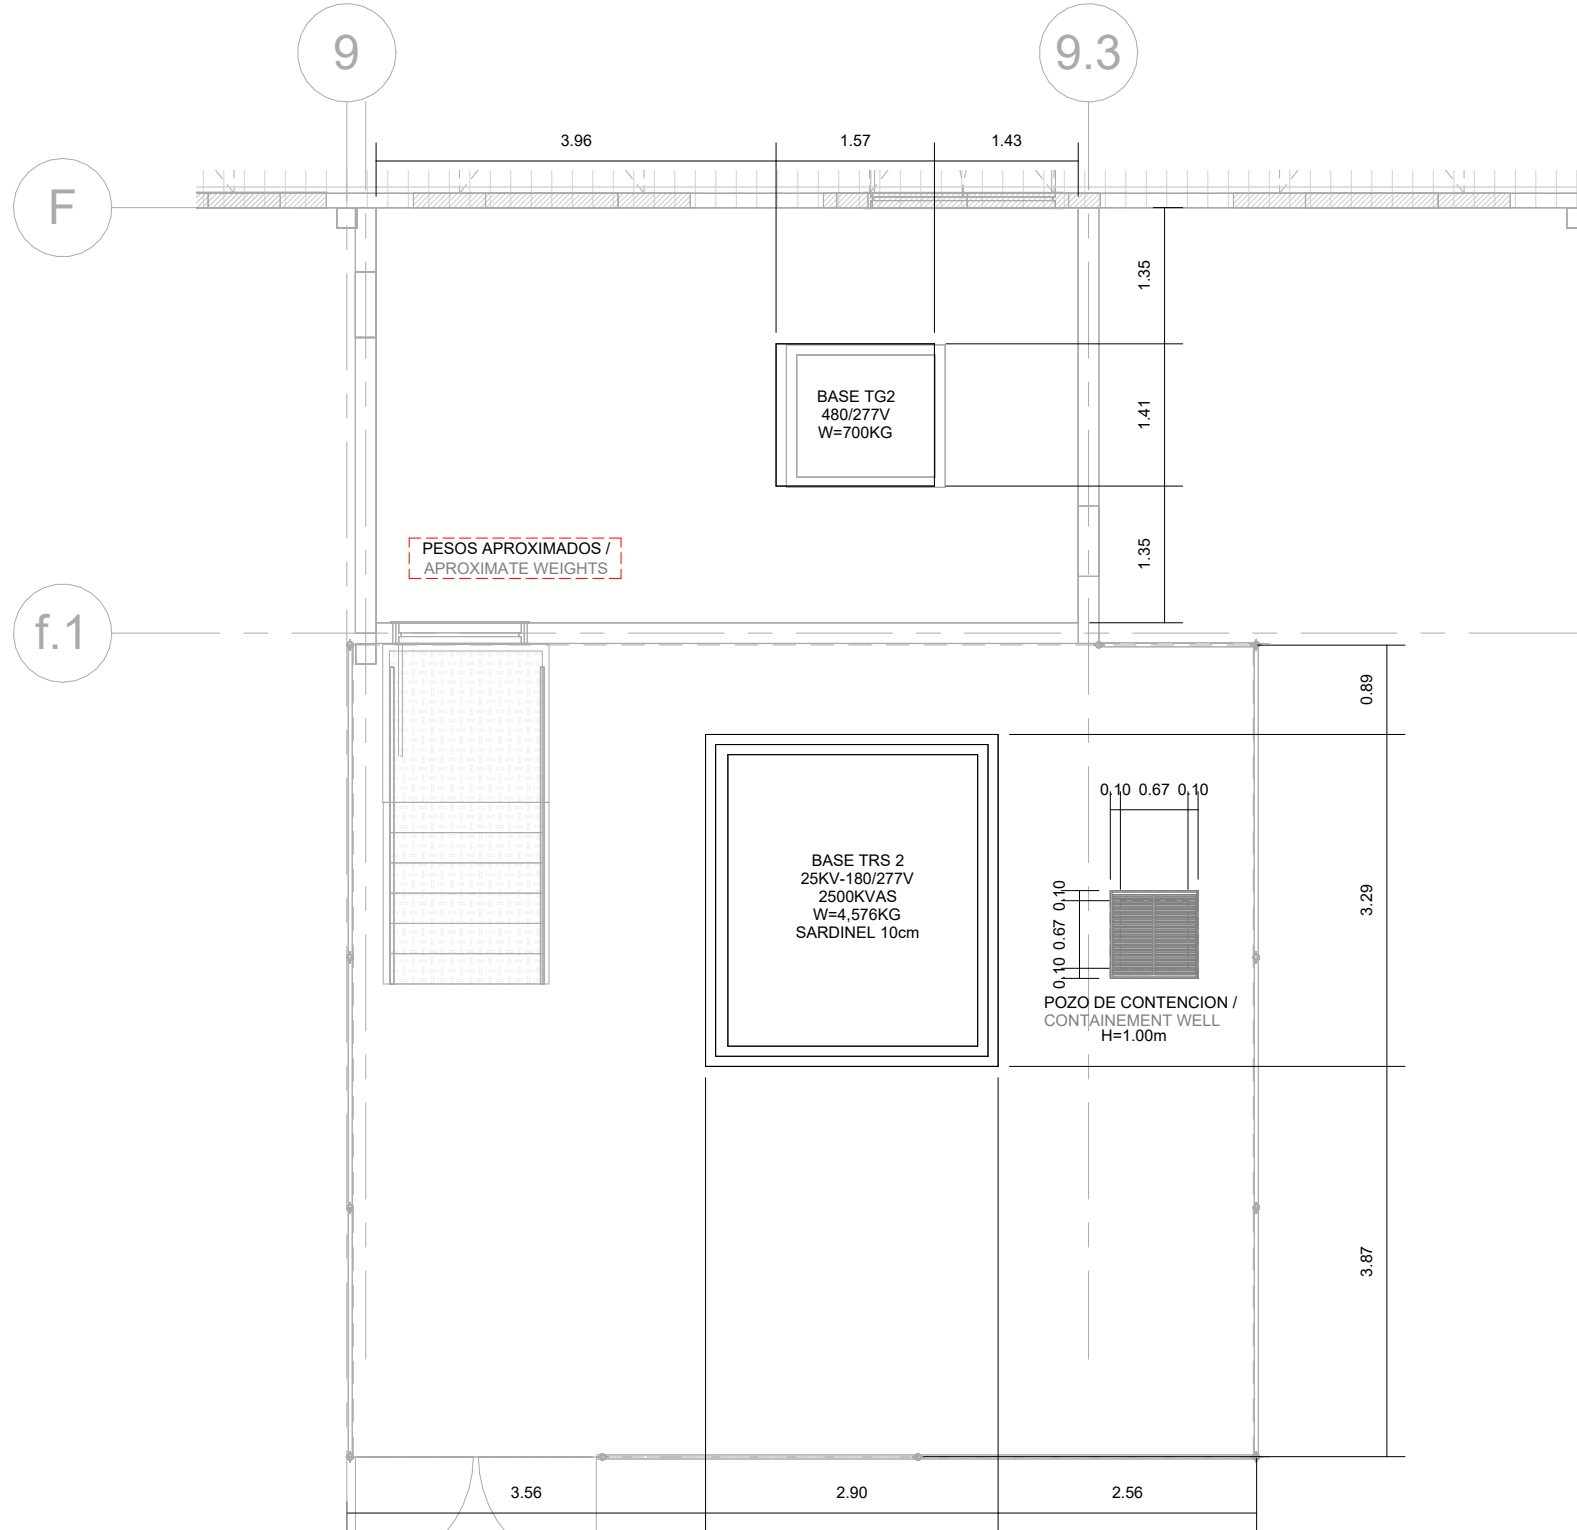

4
EL102
OBRA CIVIL CTO ELECTRICO 2 / ELECTRICAL ROOM 2
CIVIL WORKS
1:75

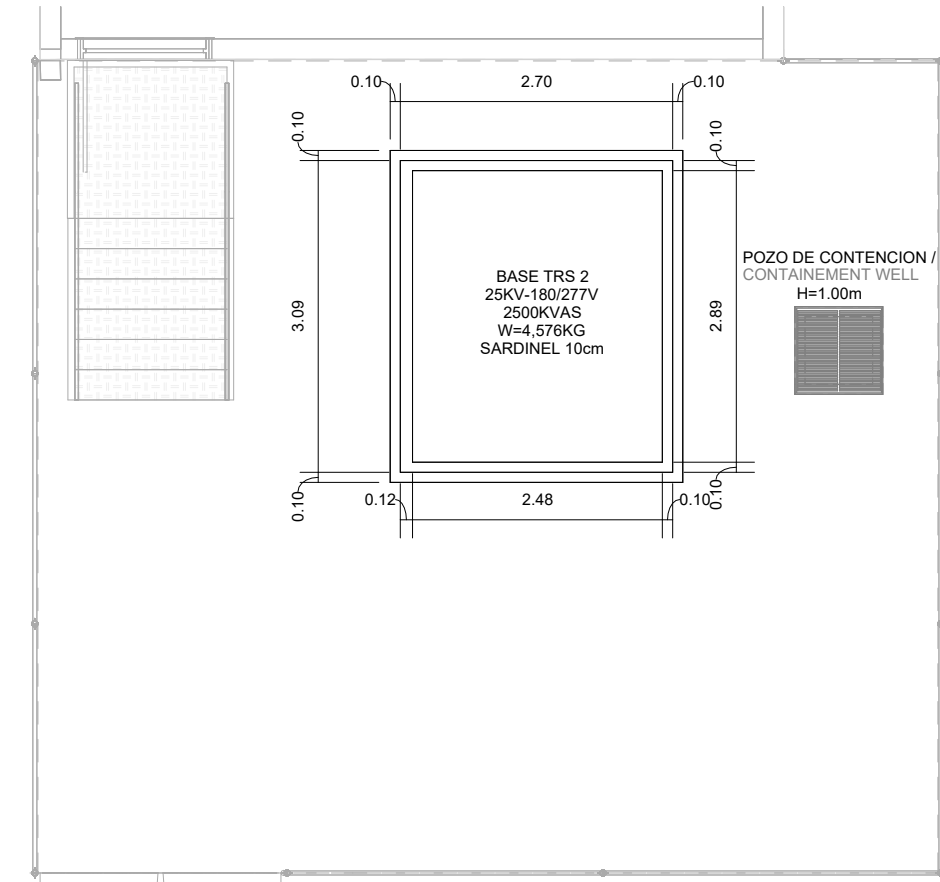

6
EL102
MEDIDAS DE SARDINEL TRS 2 / TRS 2 OIL CHANNEL
MEASSURES
1:75

SIMBOLOS ELECTRICOS / ELECTRICAL SYMBOLS	
SIMBOLO/ SYMBOL	DESCRIPCION/ DESCRIPTION
	SUBESTACIÓN COMPACTA EN MEDIA TENSION, 25KV, 3F, 60HZ, EN GABINETE N3R. CON LAS SIGUIENTES SECCIONES: - (1) CELDA DE ACOMETIDA PARA 5000 KVAS. - (2) CELDA DE TRANSFORMADOR 2500 KVAS - (3) CELDA DE TRANSFORMADOR 2500 KVAS. TAPAS LATERALES: - COMPACT SUBSTATION MEDIUM VOLTAGE, 25 KV, 3F, 60HZ, N3R ENCLOSURE, WITH THE FOLLOWING SECTIONS: - (1) 5000 KVAS INCOMING CELL - (2) 2500 KVAS TRANSFORMER CELL - (3) 2500 KVAS TRANSFORMER CELL
	TRANSFORMADOR TIPO SUBESTACION, TRIFASICO, 2500 KVA , 25 KV-480/277V, Z=GARANTIZADA 6%, CONEXIÓN ESTRELLA-ESTRELLA, GABINETE N3R, OPERACIÓN RADIAL, GARGANTAS HASTA EL SUELO, CONFIGURACIÓN IZQUIERDA PARA MEDIA TENSION Y DERECHA BAJA TENSION. / TRANSFORMER SUBSTATION TYPE, 3 PHASES, 2500 KVA, 25KV-480/277V, Z=GUARANTEED 6%, CONNECTION DELTA-STAR, N3R CABINET,RADIAL OPERATION, THROAT TO THE GROUND, CONFIGURATION SET, LEFT TO MEDIUM VOLTAGE, RIGHT TO LOW VOLTAGE

RESPONSABLE DEL PROYECTO

ING. JAVIER NUÑEZ MARMOLEJO
CEDULA PROFESIONAL: 5614623

Notas Generales:
- EL CONTENIDO DE ESTE PLANO ES PROPIEDAD DE COPACHISA S.A. DE C.V. QUEDA PROHIBIDO HACER MODIFICACIONES O REPRODUCIR SU CONTENIDO SIN EL DEBIDO CONSENTIMIENTO DE LA EMPRESA.
- LAS COTAS TIENEN PRIORIDAD SOBRE EL DIBUJO.
General Notes:
- THE CONTENT OF THIS DRAWING IS PROPERTY OF COPACHISA S.A. DE C.V. IT IS STRICTLY PROHIBITED TO MODIFY OR REPRODUCE IT WITHOUT THE CONSENT OF THE COMPANY.
- ANNOTATIONS HAVE PRIORITY OVER THE DRAWING.

Etapas de Proyecto | Project Stage:
AS-BUILT

Nombre Proyecto | Project Name:



American Industries
AIIG CUU INV III TRISTONE TI'S
COMPLEJO INDUSTRIAL
CHIHUAHUA,
CALLE METALMETALICA #9711

Aprobación por el Cliente | Client Approval:

Nombre | Name: _____
Fecha | Date: _____
Firma | Signature _____

Escala | Scale: INDICADA / AS INDICATED

Líder de Diseño | Lead Designer: ARQ. ANAHISA JUAREZ

Coordinador de Diseño | Design Coordinator: ARQ. MARTIN ROBLES

Dibujó | Drawn by: ARQ. DANIEL PALMA

Perito Constructor | Registered Engineer:

PERITO
DRO

Consultores | Consultants:



Número de Proyecto | Project Number: 24044

Fecha de Elaboración | Elaboration Date: MAYO 2025

Título del Plano | Drawing Title:

ARREGLO CUARTO ELECTRICO
ELECTRICAL ROOMS ARRANGEMENT

Número de Plano | Drawing Number: EL102

Número Revisión | Revision Number: