
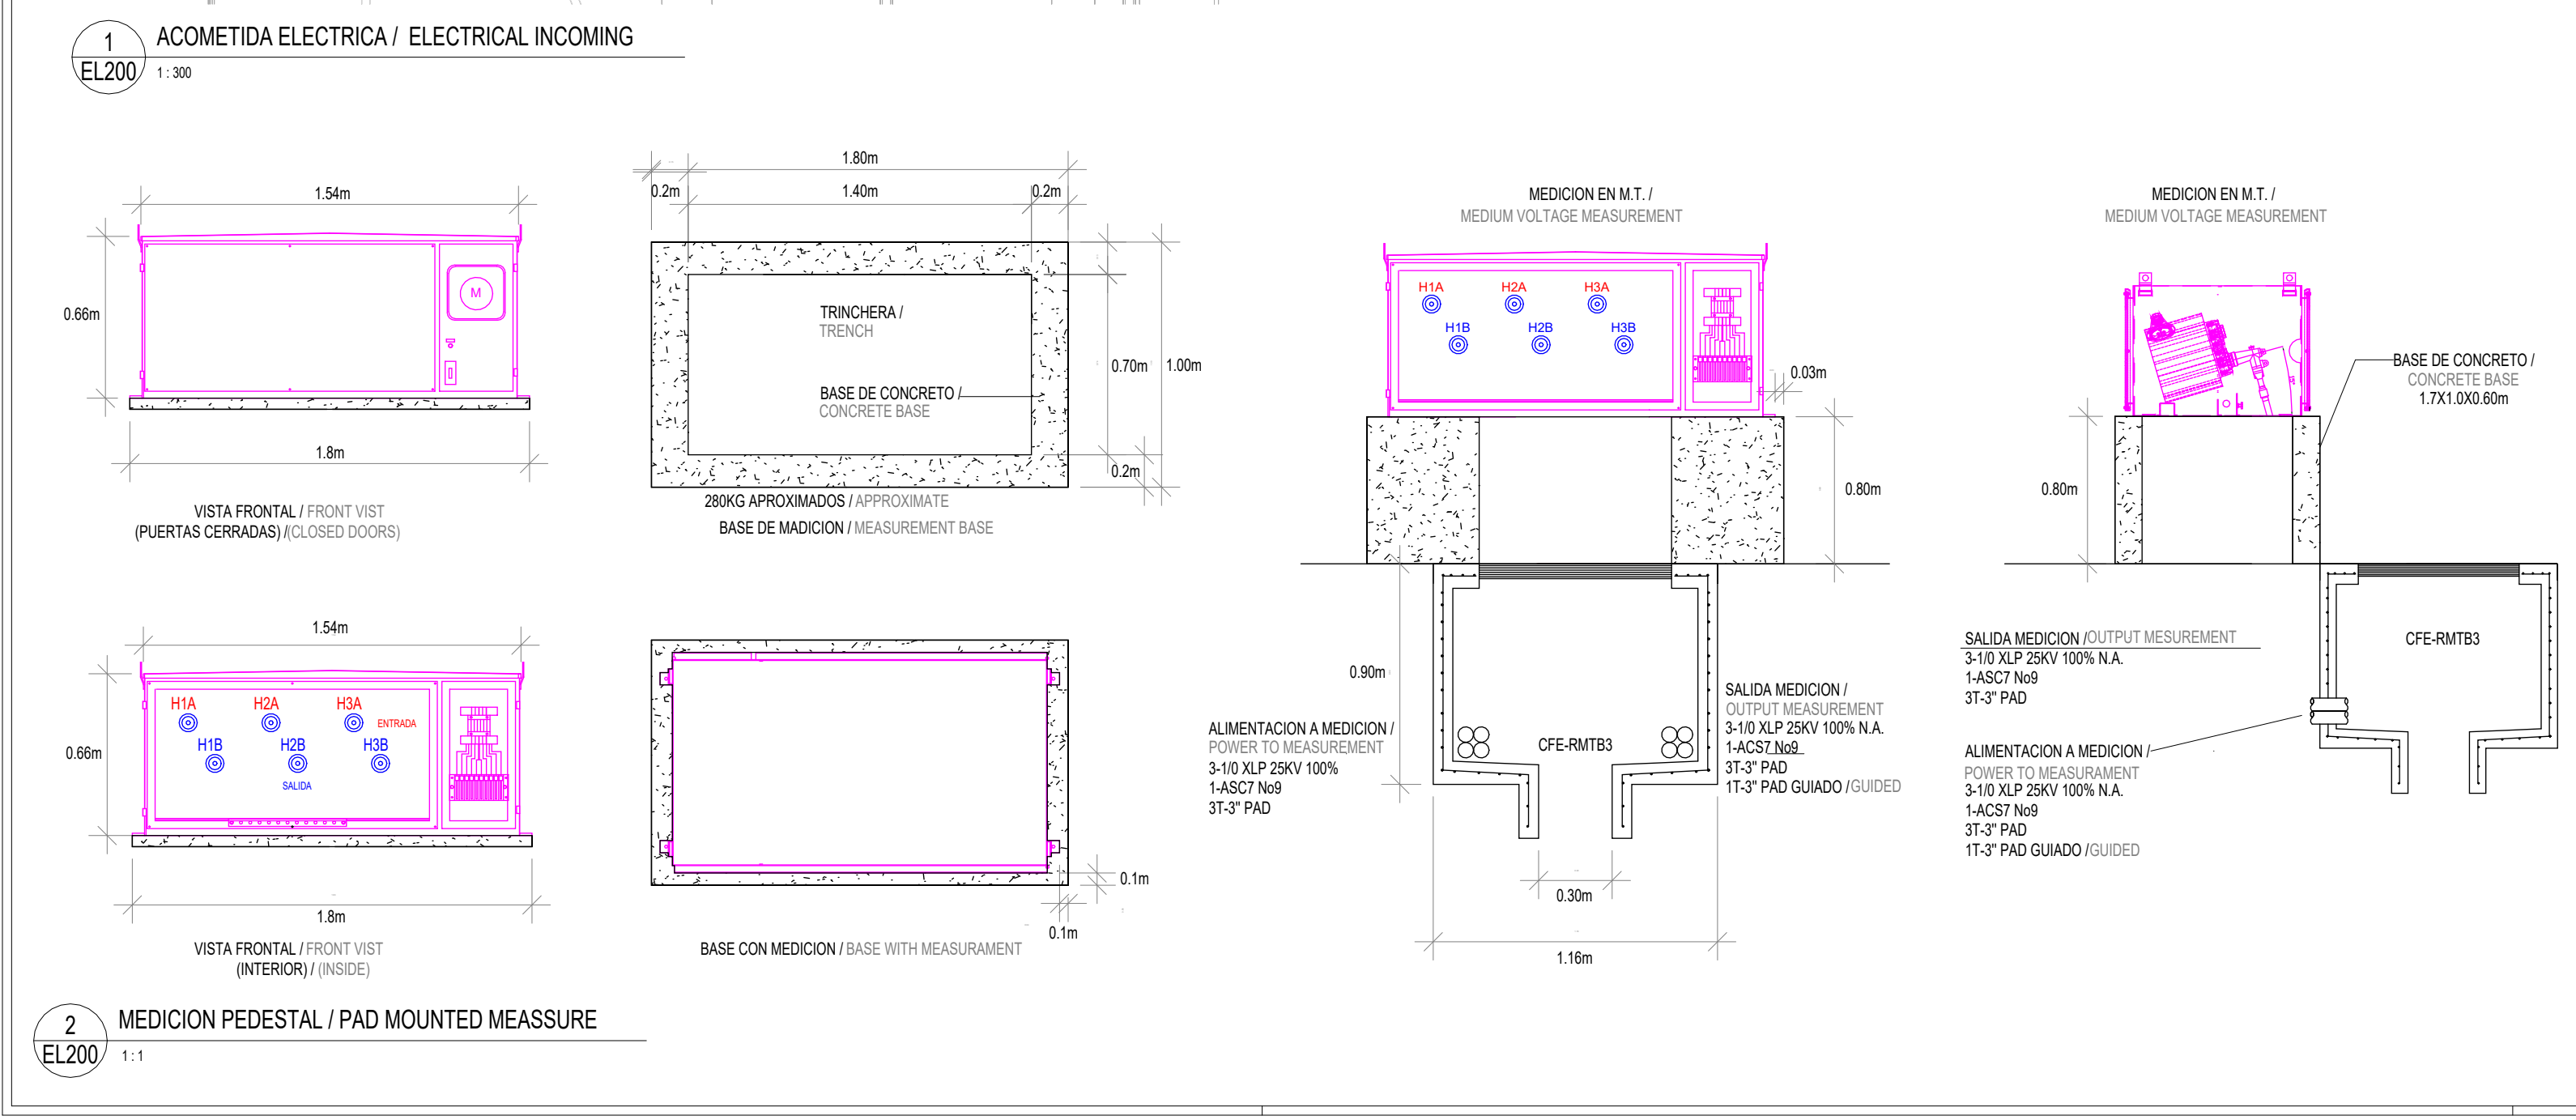


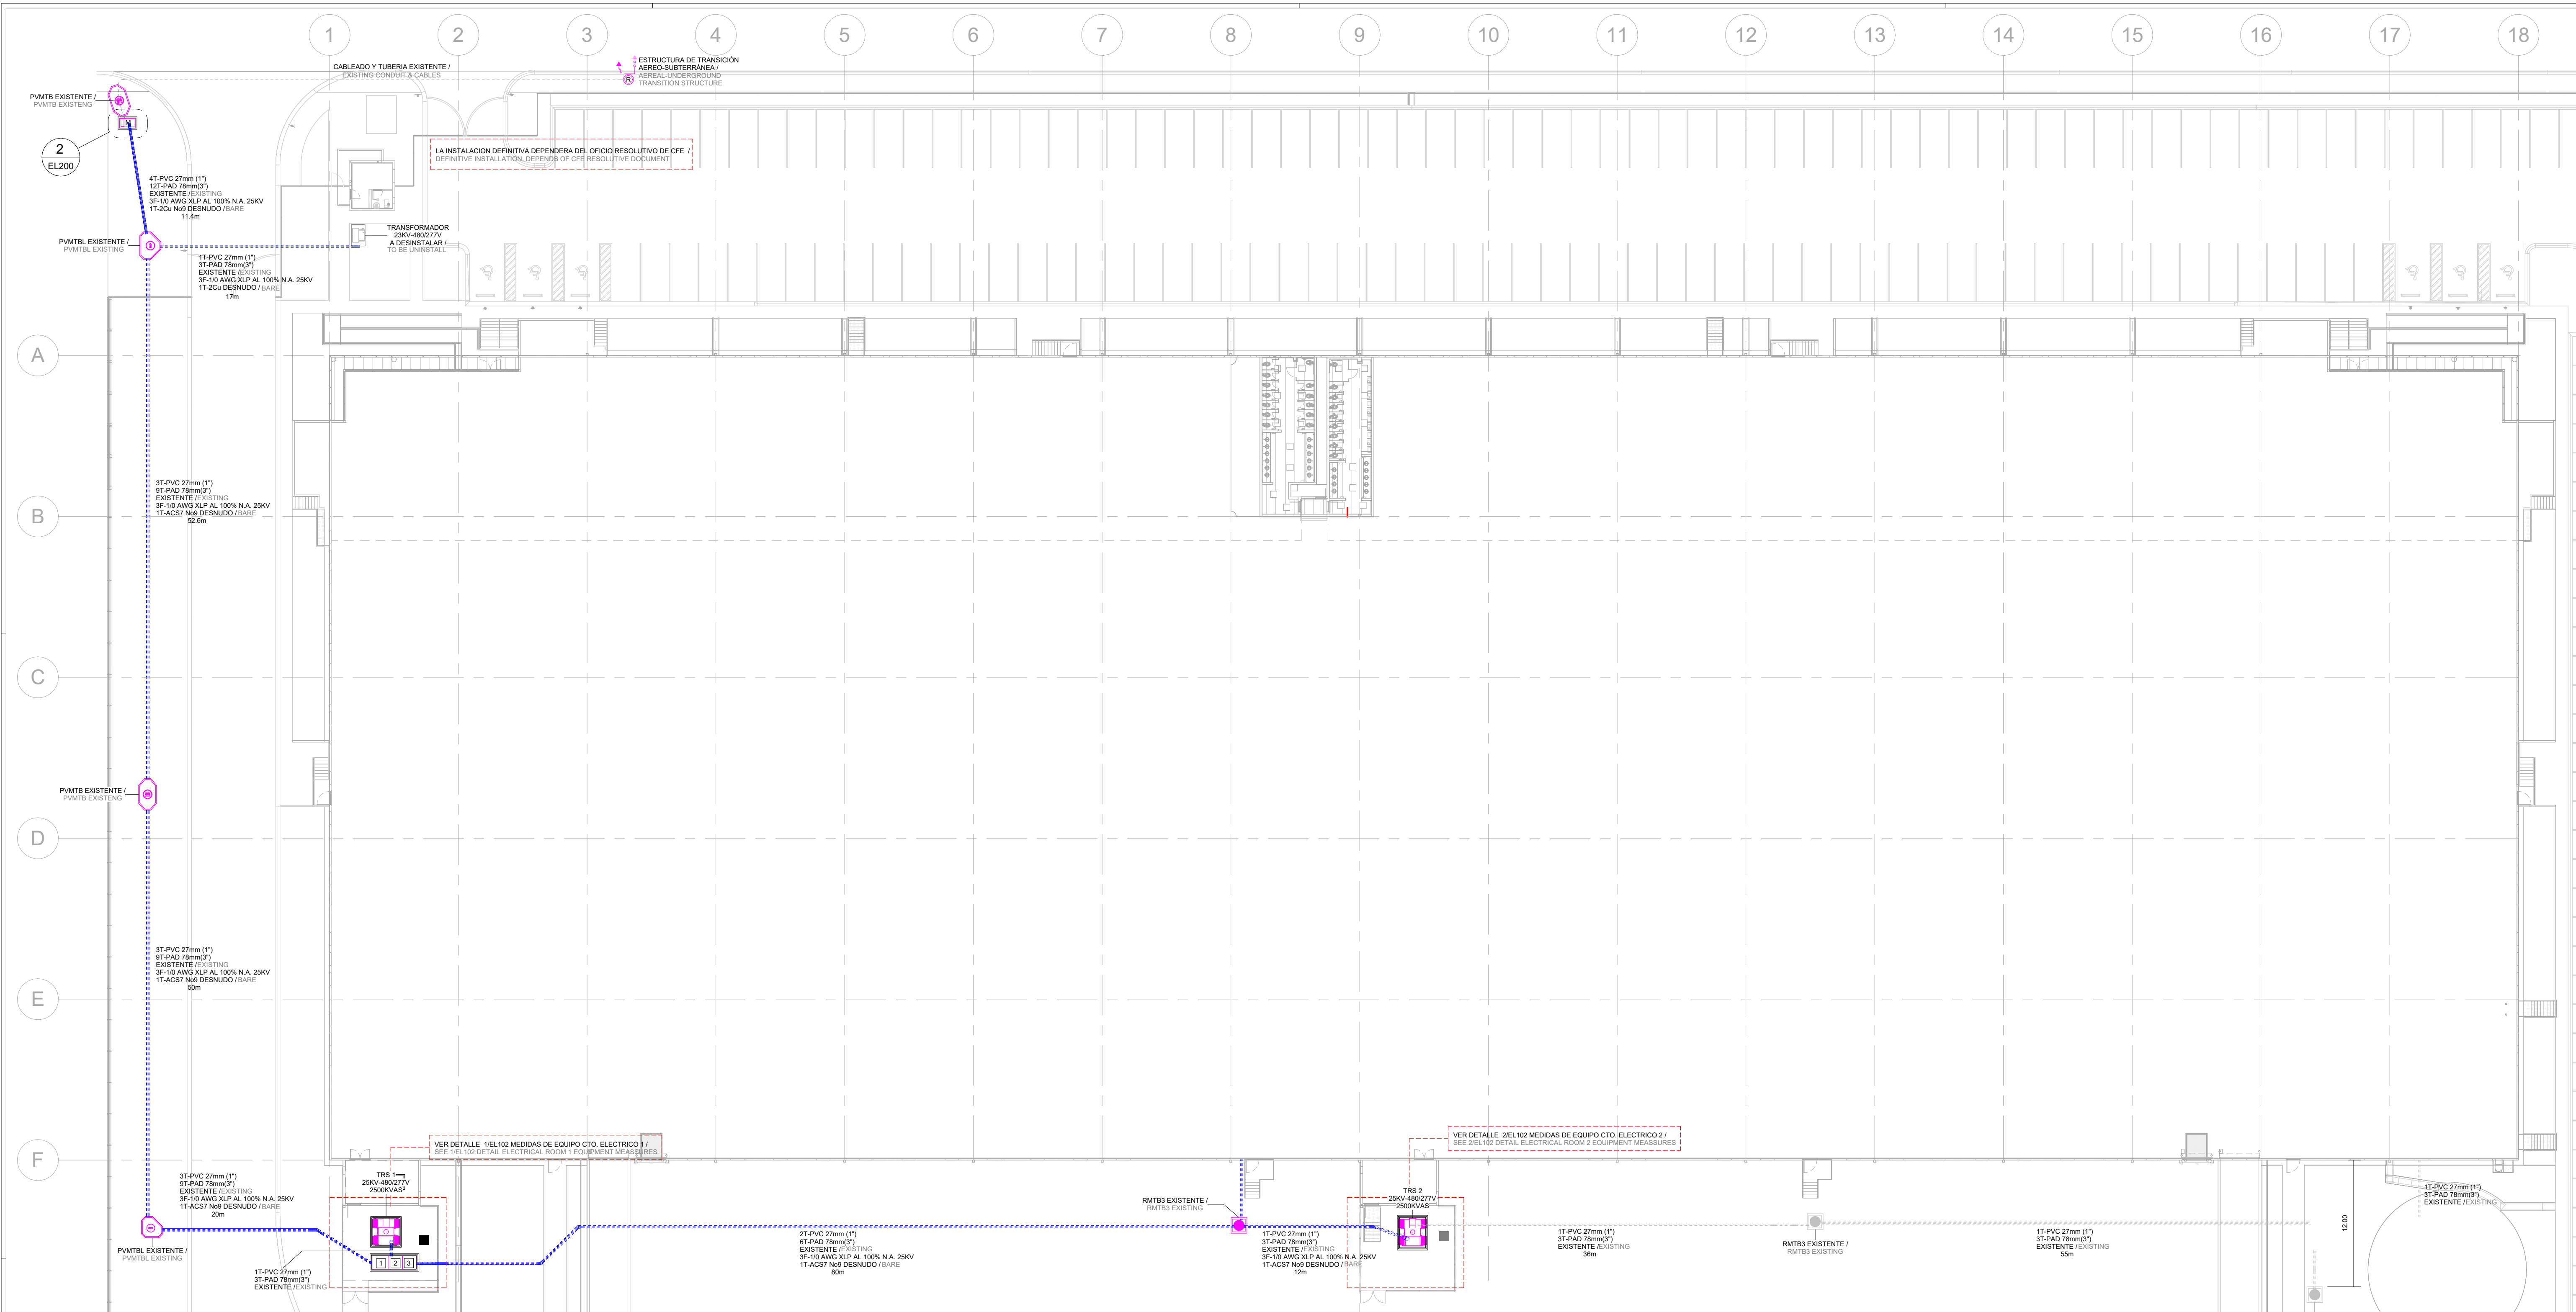

SIMBOLOS ELECTRICOS / ELECTRICAL SYMBOLS	
SIMBOLO / SYMBOL	DESCRIPCION / DESCRIPTION
[1] [2] [3]	SUBESTACION COMPACTA EN MEDIA TENSION, 25KV, 3F, 60HZ, EN GABINETE N3R. CON LAS SIGUIENTES SECCIONES: - (1) CELDA DE ACOMETIDA PARA 5000 KVAS. - (2) CELDA DE TRANSFORMADOR 2500 KVAS. - (3) CELDA DE TRANSFORMADOR 2500 KVAS.
[T] [2] [3]	TAPAS LATERALES. COMPACT SUBSTATION MEDIUM VOLTAGE, 25 KV, 3F, 60HZ, N3R ENCLOSURE, WITH THE FOLLOWING SECTIONS: - (1) 5000 KVAS INCOMING CELL - (2) 2500 KVAS TRANSFORMER CELL - (3) 2500 KVAS TRANSFORMER CELL
[R]	RESTAURADOR EN POSTE CLASE 25 KV, 125 AMP / RESTORER ON POST, CLASS 25 KV, 125 AMP
[M]	MEDICION TIPO PEDESTAL CLASE 25 KV, RELACION 200/5 / PAD CONDUIT, INDICATED DIAMETER
[T] [2] [3]	TRANSFORMADOR TIPO SUBESTACION, TRIFASICO, 2500 KVA, 25 KV-480/277V, Z=GARANTIZADA 6%, CONEXION ESTRELLA-ESTRELLA, GABINETE N3R, OPERACION RADIAL, GARGANTAS HASTA EL SUELO, CONFIGURACION IZQUIERDA PARA MEDIA TENSION Y DERECHA BAJA TENSION / TRANSFORMER SUBSTATION TYPE, 3 PHASES, 2500 KVA, 25KV-480/277V, Z=GUARANTEED 6%, CONNECTION DELTA-STAR, N3R CABINET, RADIAL OPERATION, THROAT TO THE GROUND, CONFIGURATION SET, LEFT TO MEDIUM VOLTAGE, RIGHT TO LOW VOLTAGE
[R]	REGISTRO DE MEDIA TENSION, TIPO RMTB3 Y RMTA3, POR OTROS / MEDIUM VOLTAGE SIDEWALK/STREAM CROSSING MANHOLE PVMTPB/PVMTAP BY OTHERS.
[T] [2] [3]	TUBERIA PAD, DIAMETRO INDICADO / PAD CONDUIT, INDICATED DIAMETER
[T] [2] [3]	TUBERIA PAD, DIAMETRO INDICADO, EXISTENTE / PAD CONDUIT, INDICATED DIAMETER, EXISTING
[T] [2] [3]	POZO DE VISITA EN MEDIA TENSION EN BANQUETA/ARROYO TIPO "T" PVMTBT POR OTROS. / MEDIUM VOLTAGE MANHOLE IN SIDEWALK/STREAM TYPE "T" PVMTBT BY OTHERS.
[T] [2] [3]	POZO DE VISITA DE PASO EN MEDIA TENSION EN BANQUETA/ARROYO PVMTPB/PVMTAP POR OTROS. / MEDIUM VOLTAGE SIDEWALK/STREAM CROSSING MANHOLE PVMTPB/PVMTAP BY OTHERS.
[T] [2] [3]	POZO DE VISITA EN MEDIA TENSION EN BANQUETA/ARROYO TIPO "L" PVMTBL POR OTROS. / MEDIUM VOLTAGE MANHOLE IN SIDEWALK/STREAM TYPE "L" PVMTBL BY OTHERS.
[T] [2] [3]	ESTRUCTURA DE TRANSICION AEREO-SUBTERRANEA DE LINEA DE MEDIA TENSION. / TRANSITION STRUCTURE FOR AERIAL-UNDERGROUND M.V. LINE, 200 FUSE BREAKERCIRCUIT, 25KV

NORMATIVIDAD / NORMATIVITY	
[1]	CUMPLIMIENTO CON LA NOM-001-SEDE-2012. COMPLIANCE WITH THE NOM-SEDE-2012
[2]	PRINCIPALES ARTICULOS / MAIN ARTICLES
[3]	ART. 100 Y 110. DISPOSICIONES GENERALES / GENERAL DISPOSITION
[4]	ART. 200. USO E IDENTIFICACION DE CONDUCTORES DE TIERRA / USE AND IDENTIFICATION OF GROUND CONDUCTORS.
[5]	ART. 210. CIRCUITOS DERIVADOS / DERIVATIVE CIRCUITS
[6]	ART. 215. ALIMENTADORES / FEEDERS
[7]	ART. 220. CALCULO OBT DEIVADOS / CALCULATION OF DERIVATIVE CIRCUITS.
[8]	ART. 225. CIRCUITOS DERIVADOS Y ALIMENTADORES EXTERIORES / DERIVATIVE CIRCUITS AND EXTERNAL FEEDERS.
[9]	ART. 230. ACOMETIDAS / ELECTRICAL CONNECTIONS.
[10]	ART. 240. PROTECCION CONTRA SOBRECORRIENTE / OVERCURRENT PROTECTION.
[11]	ART. 250. PUESTA A TIERRA Y UNION / GROUNDING AND BONDING.
[12]	CAP. 3. METODOS DE ALAMBRADO Y MATERIALES / WIRING METHOD AND MATERIALS.
[13]	CAP. 4. EQUIPO DE USO GENERAL / GENERAL USE EQUIPMENT
[14]	CUMPLIMIENTO CON LA ESPECIFICACION CFE-DCSSUBT. CONSTRUCCION DE SISTEMAS SUBTERRANEOS / COMPLIANCE WITH CFE-DCSSUBT SPECIFICATION. CONSTRUCTION OF UNDERGROUND SYSTEMS
[15]	EL CUMPLIMIENTO DE LAS NORMATIVAS Y ESPECIFICACIONES DESCRITAS. INVOLUCRA LA TOTALIDAD DE SUS ARTICULOS / COMPLIANCE WITH THE REGULATIONS AND SPECIFICATIONS DESCRIBED INVOLVES ALL OF ITS ARTICLES.
[16]	NOTAS GENERALES / GENERAL NOTES
[17]	ESTE PLANO DEBE DE COMPLEMENTARSE CON TODOS LOS PLANOS DE INSTALACIONES ELECTRICAS. THIS PLANE MUST BE COMPLEMENTED WITH ALL THE ELECTRICAL INSTALLATION PLANS
[18]	TODOS LOS CONDUCTORES SERAN DE COBRE CON AISLAMIENTO P/600 V., THWLS 75° / 90°C., TEMP. DE OPERACION. ALL ELECTRICAL FEEDERS WILL BE CU, WITH INSULATION 600V, THWLS 75° / 90°C OPERATION TYPE.
[19]	EL CODIGO DE COLORES PARA LOS CONDUCTORES SERA EL SIGUIENTE / THE COLOR CODE FOR ELECTRICAL CABLES WILL BE THE FOLLOWING:
[20]	480/277V (CAFE/NARANJA, AMARILLO) / (BROWN ORANGE, YELLOW) FASE A, FASE B, FASE C / PHASE A, PHASE B, PHASE C 220/127V (NEGRO/ROJO, AZUL) / (BLACK, RED, BLUE) FASE A, FASE B, FASE C / PHASE A, PHASE B, PHASE C = GRIS / GRAY (277V). = BLANCO / WHITE (277V). = VERDE / GREEN
[21]	7. NOMENCLATURA - CODIGOS DE CABLEADOS. NOMENCLATURE - WIRING CODE
[22]	(F) CONDUCTOR DE FASE O LINEA (F) CONDUCTOR OR LIVE CONDUCTOR
[23]	(N) CONDUCTOR DE NEUTRO (N) NEUTRAL CONDUCTOR
[24]	(R) CONDUCTOR DE RETORNO (R) RETURN CONDUCTOR
[25]	(T) CONDUCTOR DE TIERRA (T) GROUND CONDUCTOR
[26]	(TA) CONDUCTOR DE TIERRA AISLADA (TA) ISOLATED GROUND CONDUCTOR
[27]	(C) CONDUCTOR DE CONTROL (C) CONTROL CONDUCTOR
[28]	RESPONSABLE DEL PROYECTO

COPACHISA
Calidad que construye prestigio;
Experiencia que da resultados.

Valle Escondido 5700 Fracc. Desarrollo el Saucito
Chihuahua Mexico, C.P. 31125
[52] 614 439.3900

www.copachisa.com

Notas Generales:

- EL CONTENIDO DE ESTE PLANO ES PROPIEDAD DE COPACHISA S.A. DE C.V. QUEDA PROHIBIDO HACER MODIFICACIONES O REPRODUCIR SU CONTENIDO SIN EL DEBIDO CONSENTIMIENTO DE LA EMPRESA.
- LAS COTAS TIENEN PRIORIDAD SOBRE EL DIBUJO.

General Notes:

- THE CONTENT OF THIS DRAWING IS PROPERTY OF COPACHISA S.A. DE C.V. IT IS STRICTLY PROHIBITED TO MODIFY OR REPRODUCE IT WITHOUT THE CONSENT OF THE COMPANY.
- ANNOTATIONS HAVE PRIORITY OVER THE DRAWING.

Etapas de Proyecto | Project Stage:

AS-BUILT

Nombre Proyecto | Project Name:

American Industries
AIG CUU INV III TRISTONE T'S
COMPLEJO INDUSTRIAL
CHIHUAHUA,
CALLE METALMETALICA #9711

Aprobación por el Cliente | Client Approval:

Nombre | Name: _____
Fecha | Date: _____

Firma | Signature _____

Escala | Scale: INDICADA / AS INDICATED

Líder de Diseño | Lead Designer: ARQ. ANAHISA JUAREZ

Coordinador de Diseño | Design Coordinator: ARQ. MARTIN ROBLES

Dibujó | Drawn by: ARQ. DANIEL PALMA

Perito Constructor | Registered Engineer:

PERITO DRO

Consultores | Consultants:

DICECH
Diseño y Construcción Eléctrica
de Chihuahua S.A. de C.V.

Número de Proyecto | Project Number: 24044

Fecha de Elaboración | Elaboration Date: MAYO 2025

Título del Plano | Drawing Title: ACOMETIDA ELECTRICA
ELECTRICAL INCOMING

Número de Plano | Drawing Number: EL200

Número Revisión | Revision Number:

ING. JAVIER NUÑEZ MARMOLEJO
CÉDULA PROFESIONAL: 5614823