




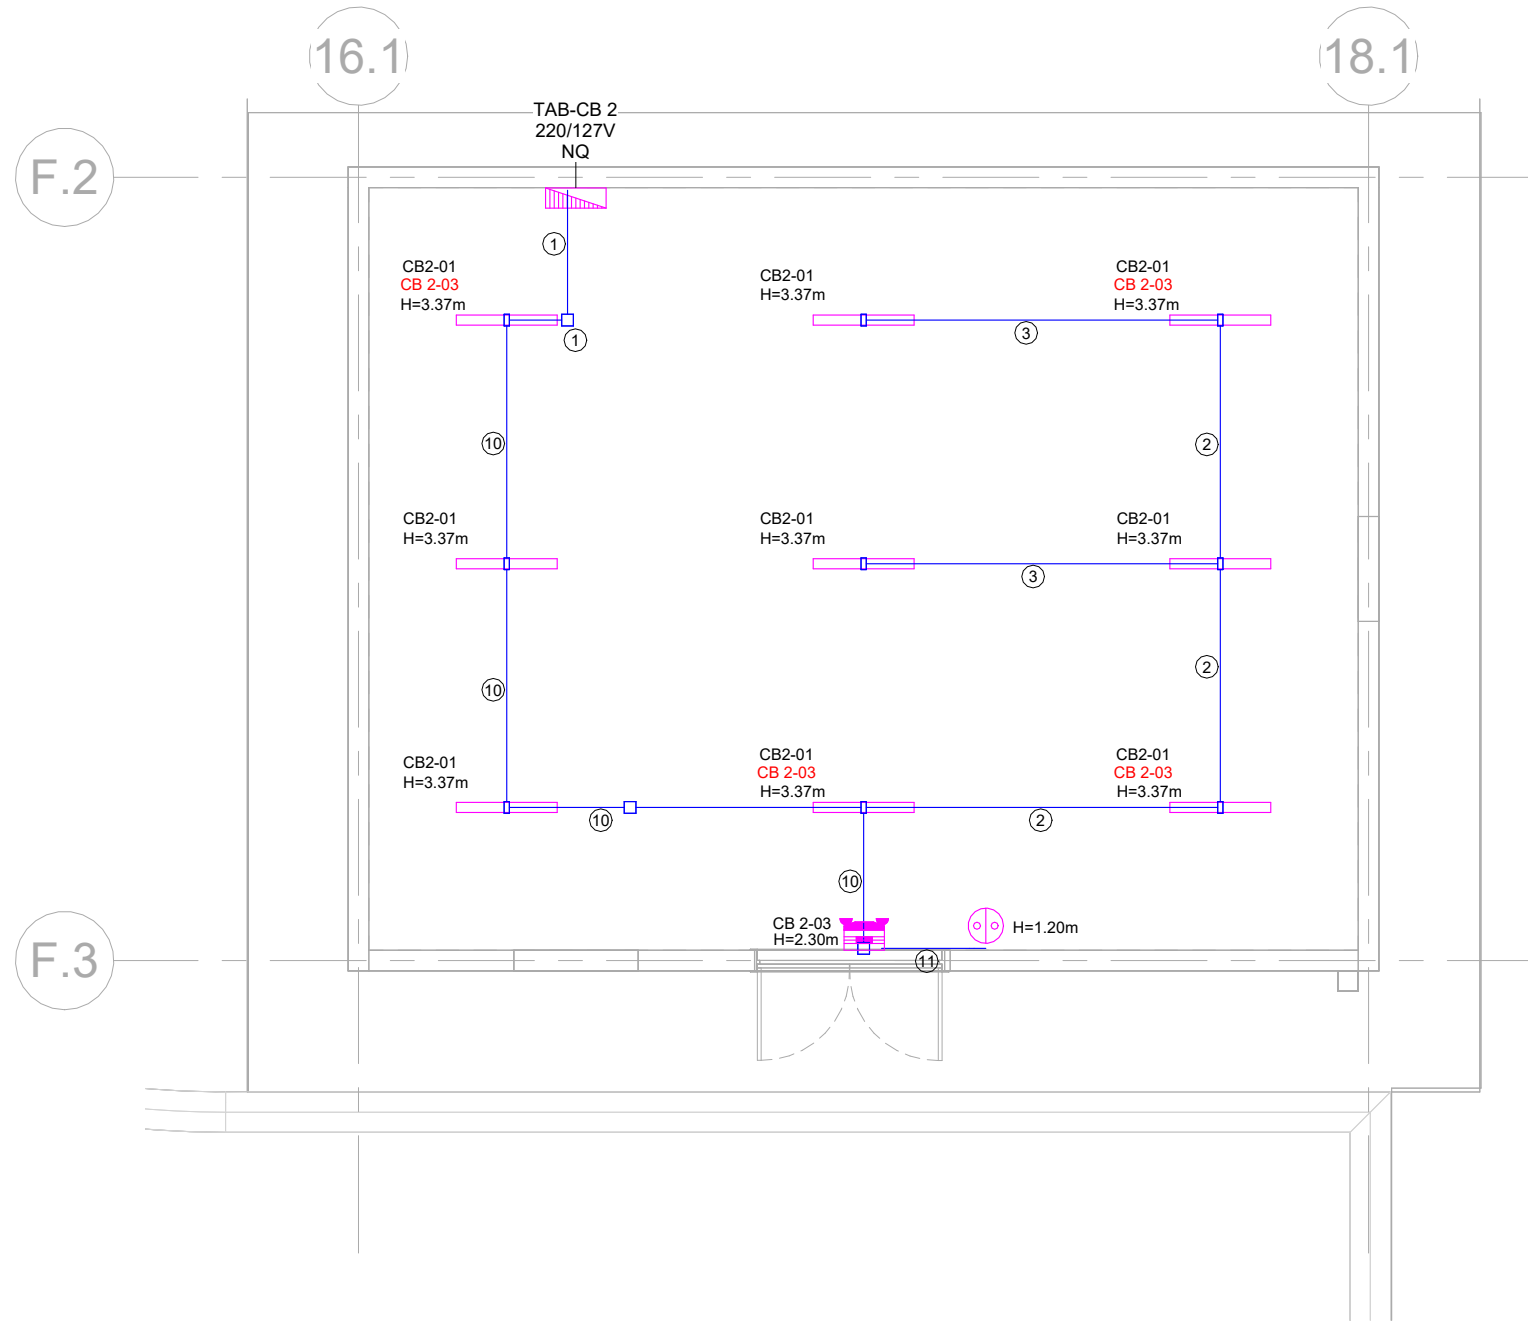


1 ALUMBRADO NORMAL Y EMERGENCIA / NORMAL AND EMERGENCY LIGHTING
EL703 1:75

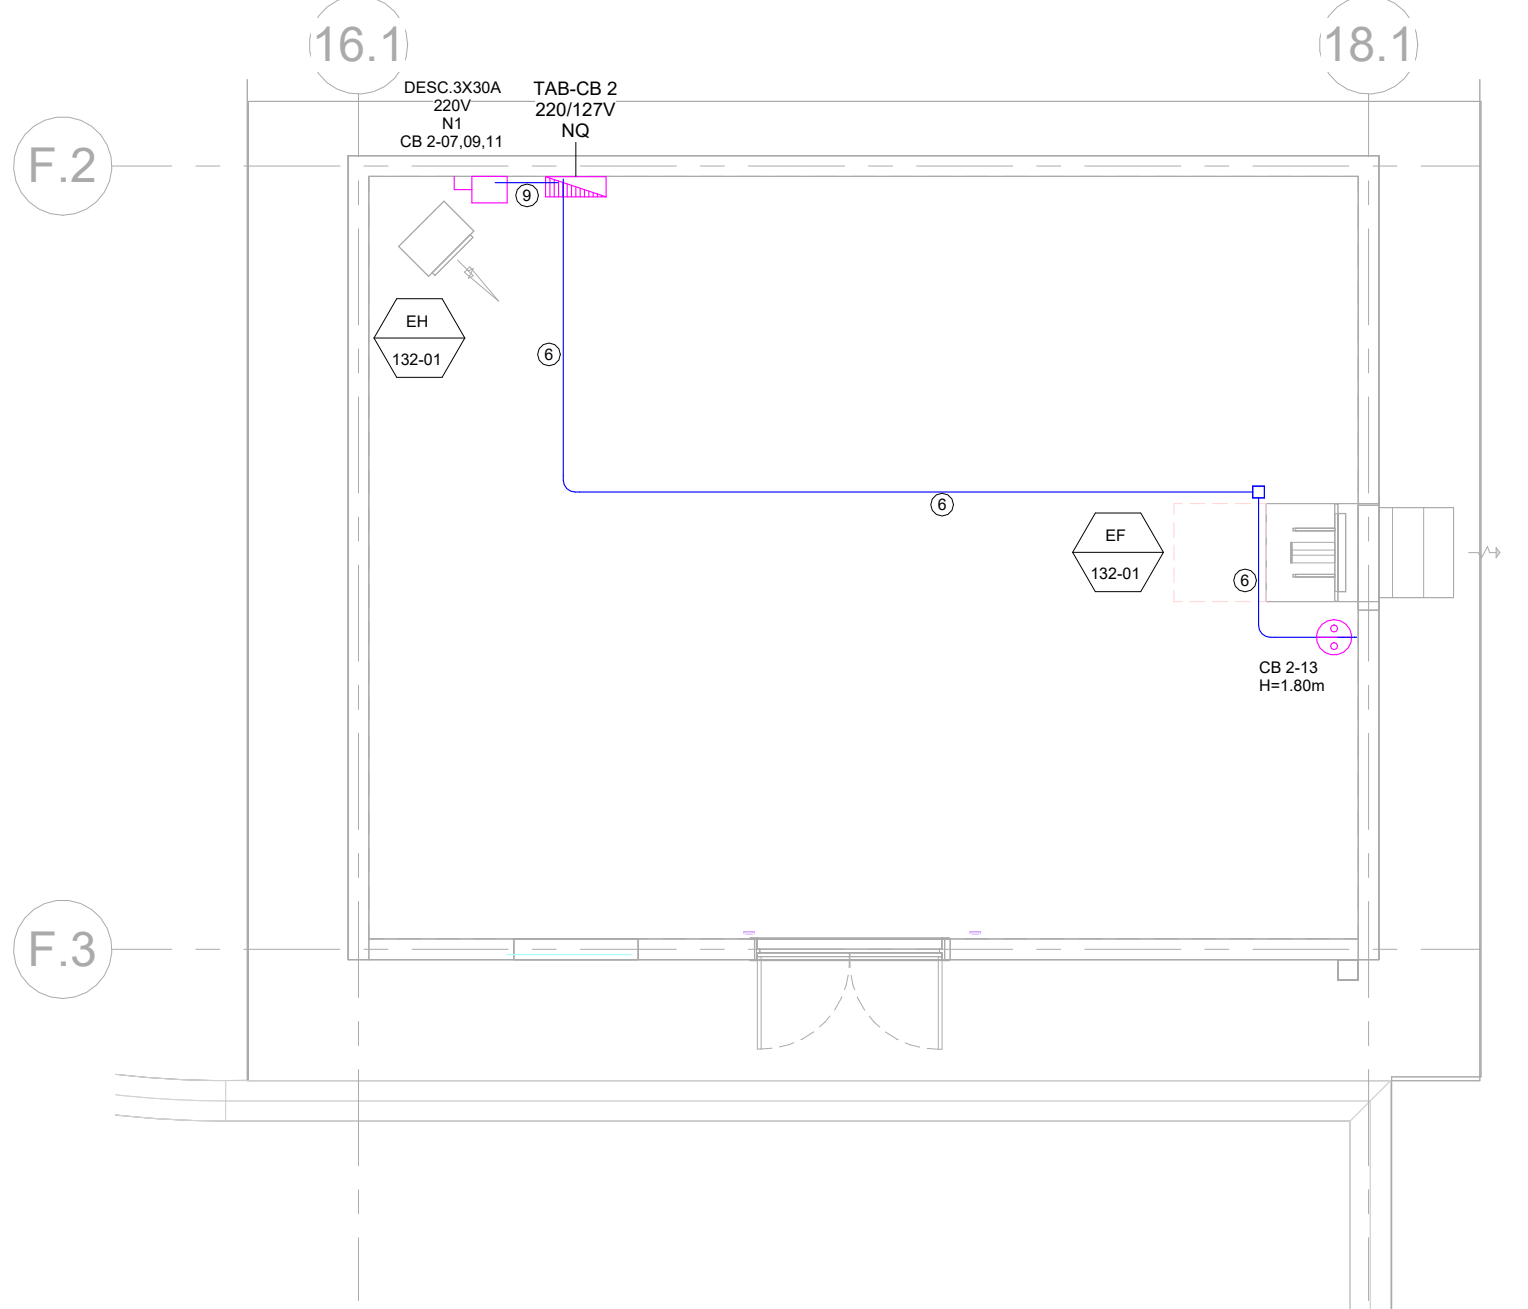


4 CLIMAS / HVAC
EL703 1:75

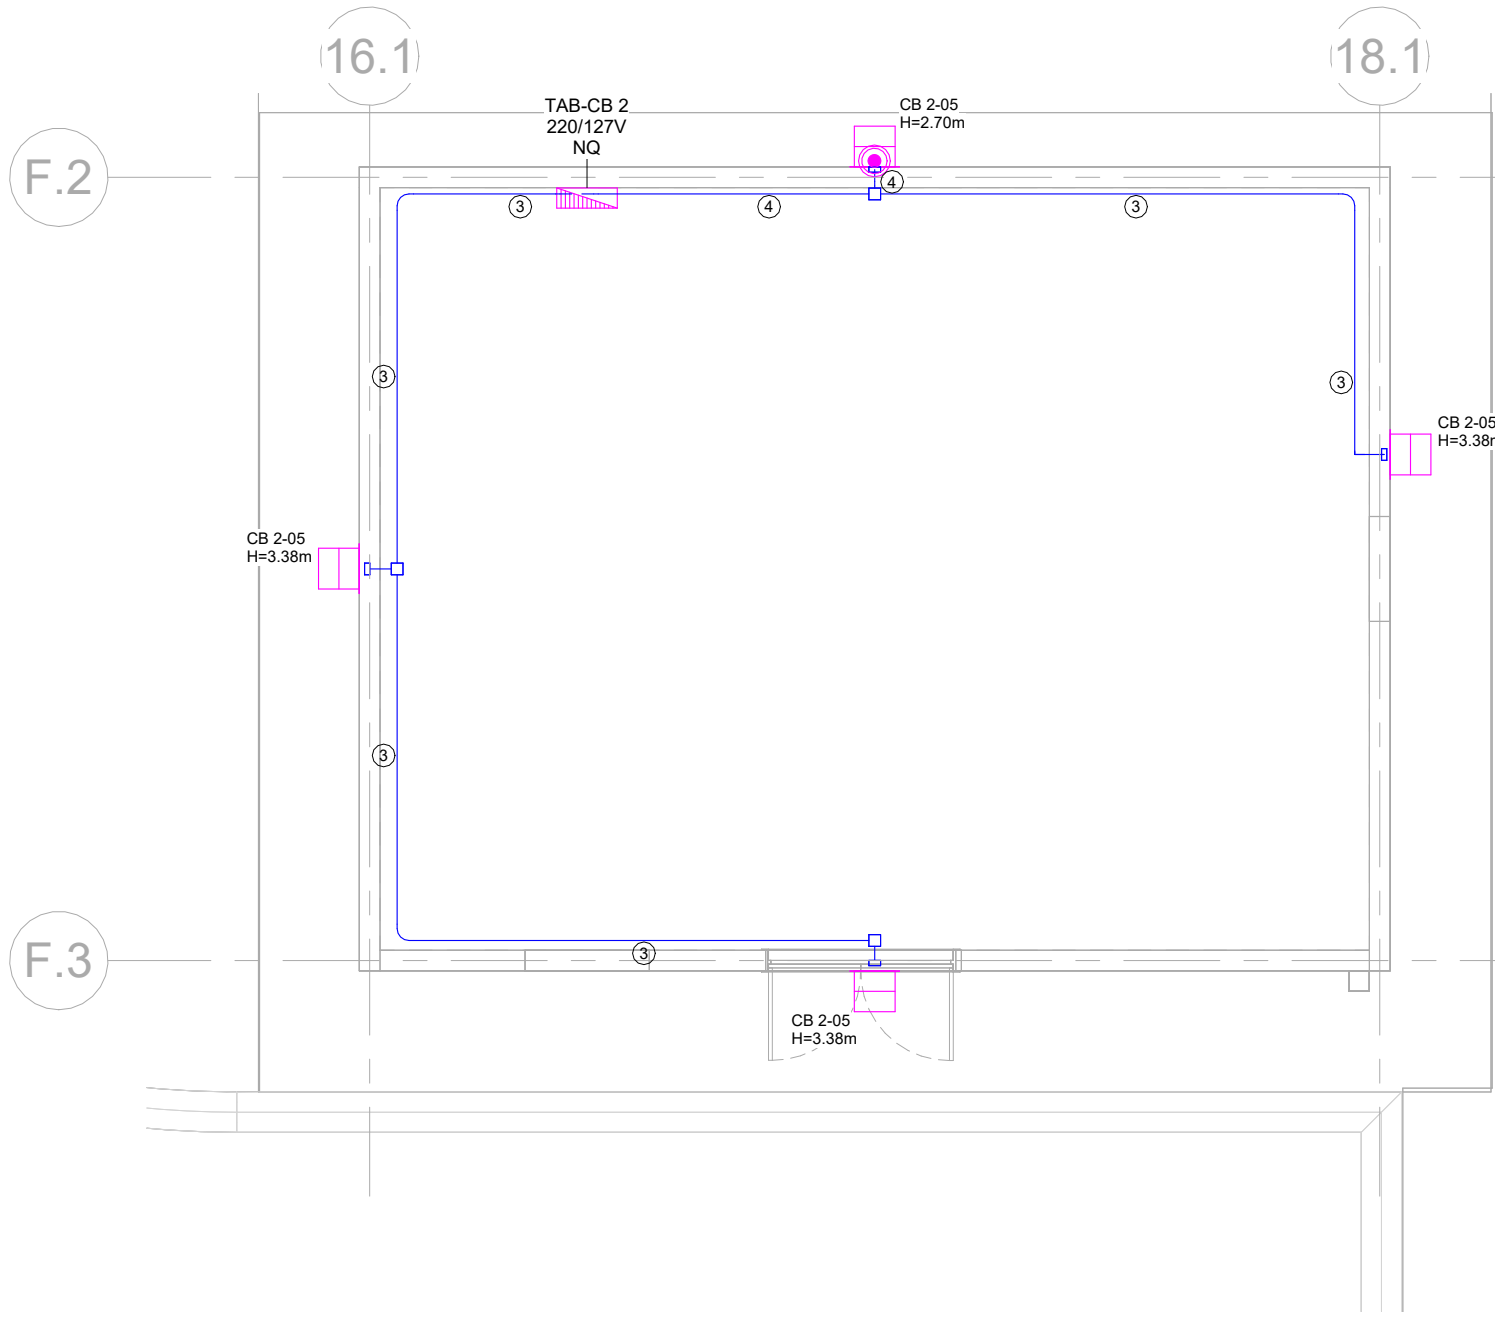


2 ALUMBRADO EXTERIOR / EXTERIOR LIGHTING
EL703 1:75

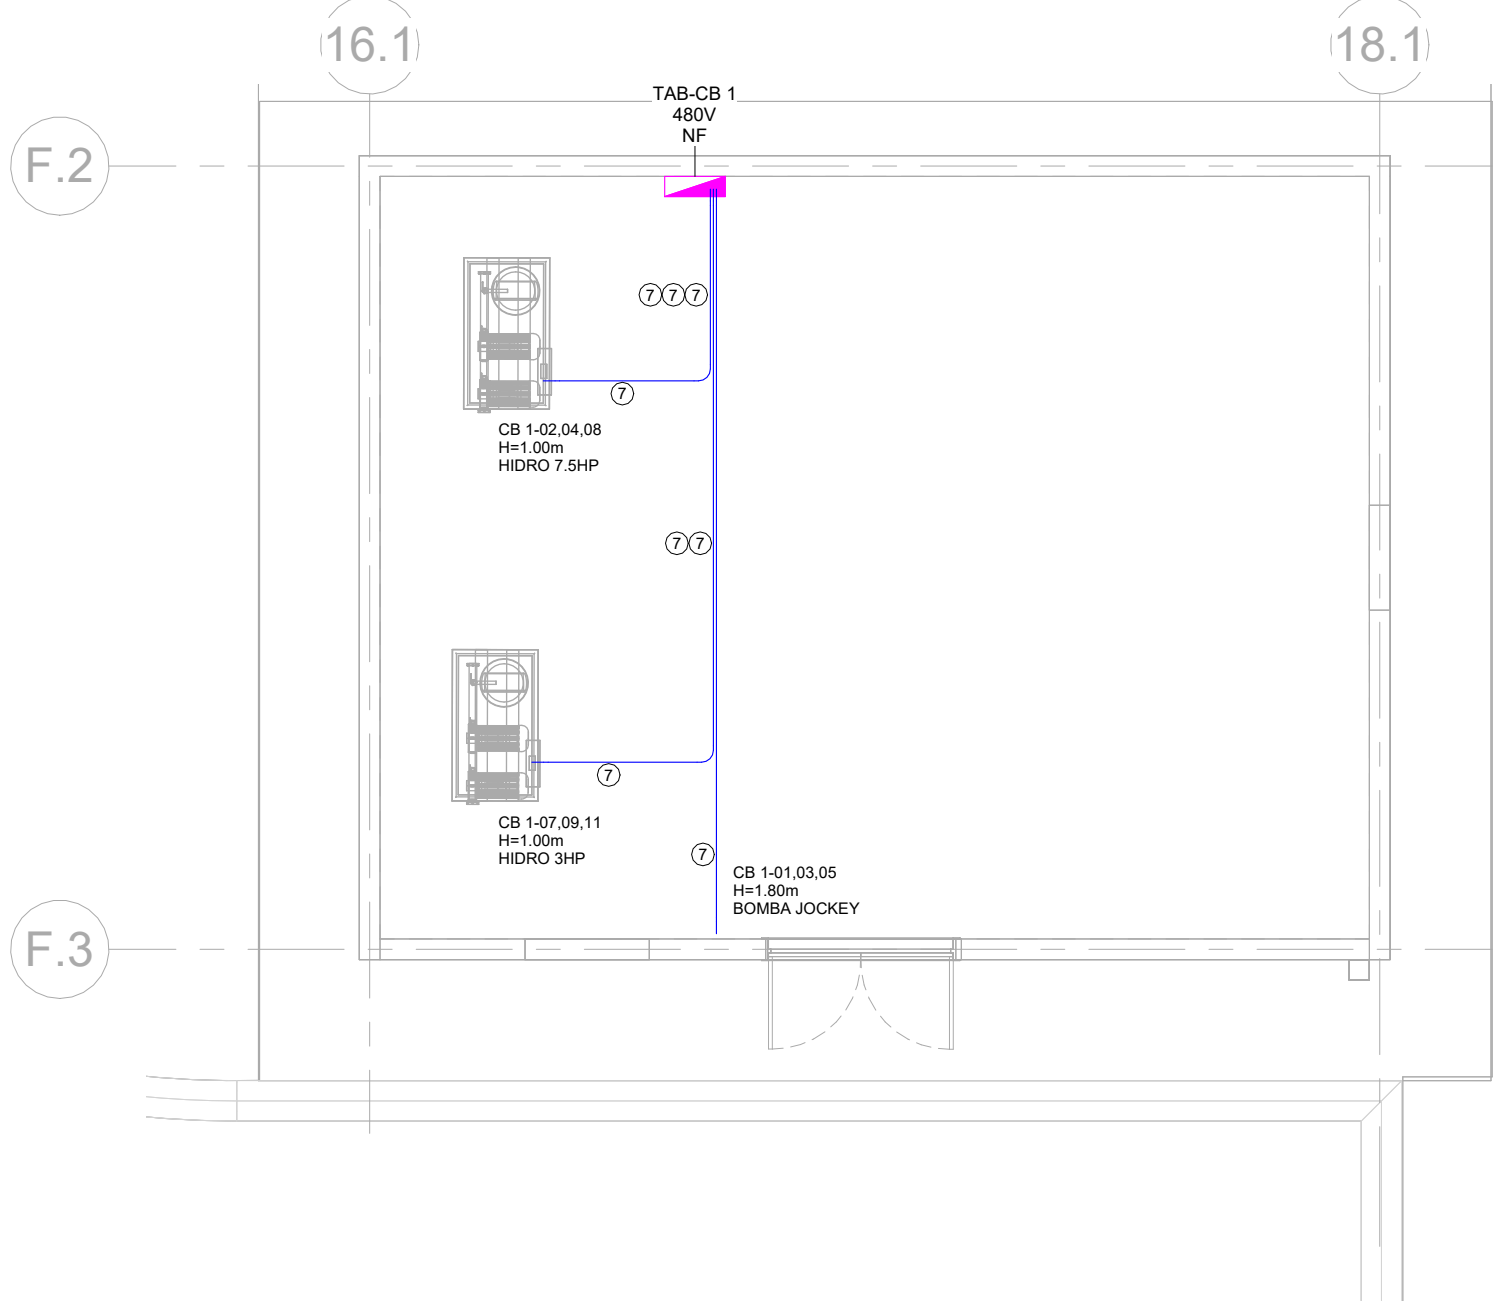

5 EQUIPOS MECANICOS / MECHANICALS EQUIPMENTS
EL703 1:75

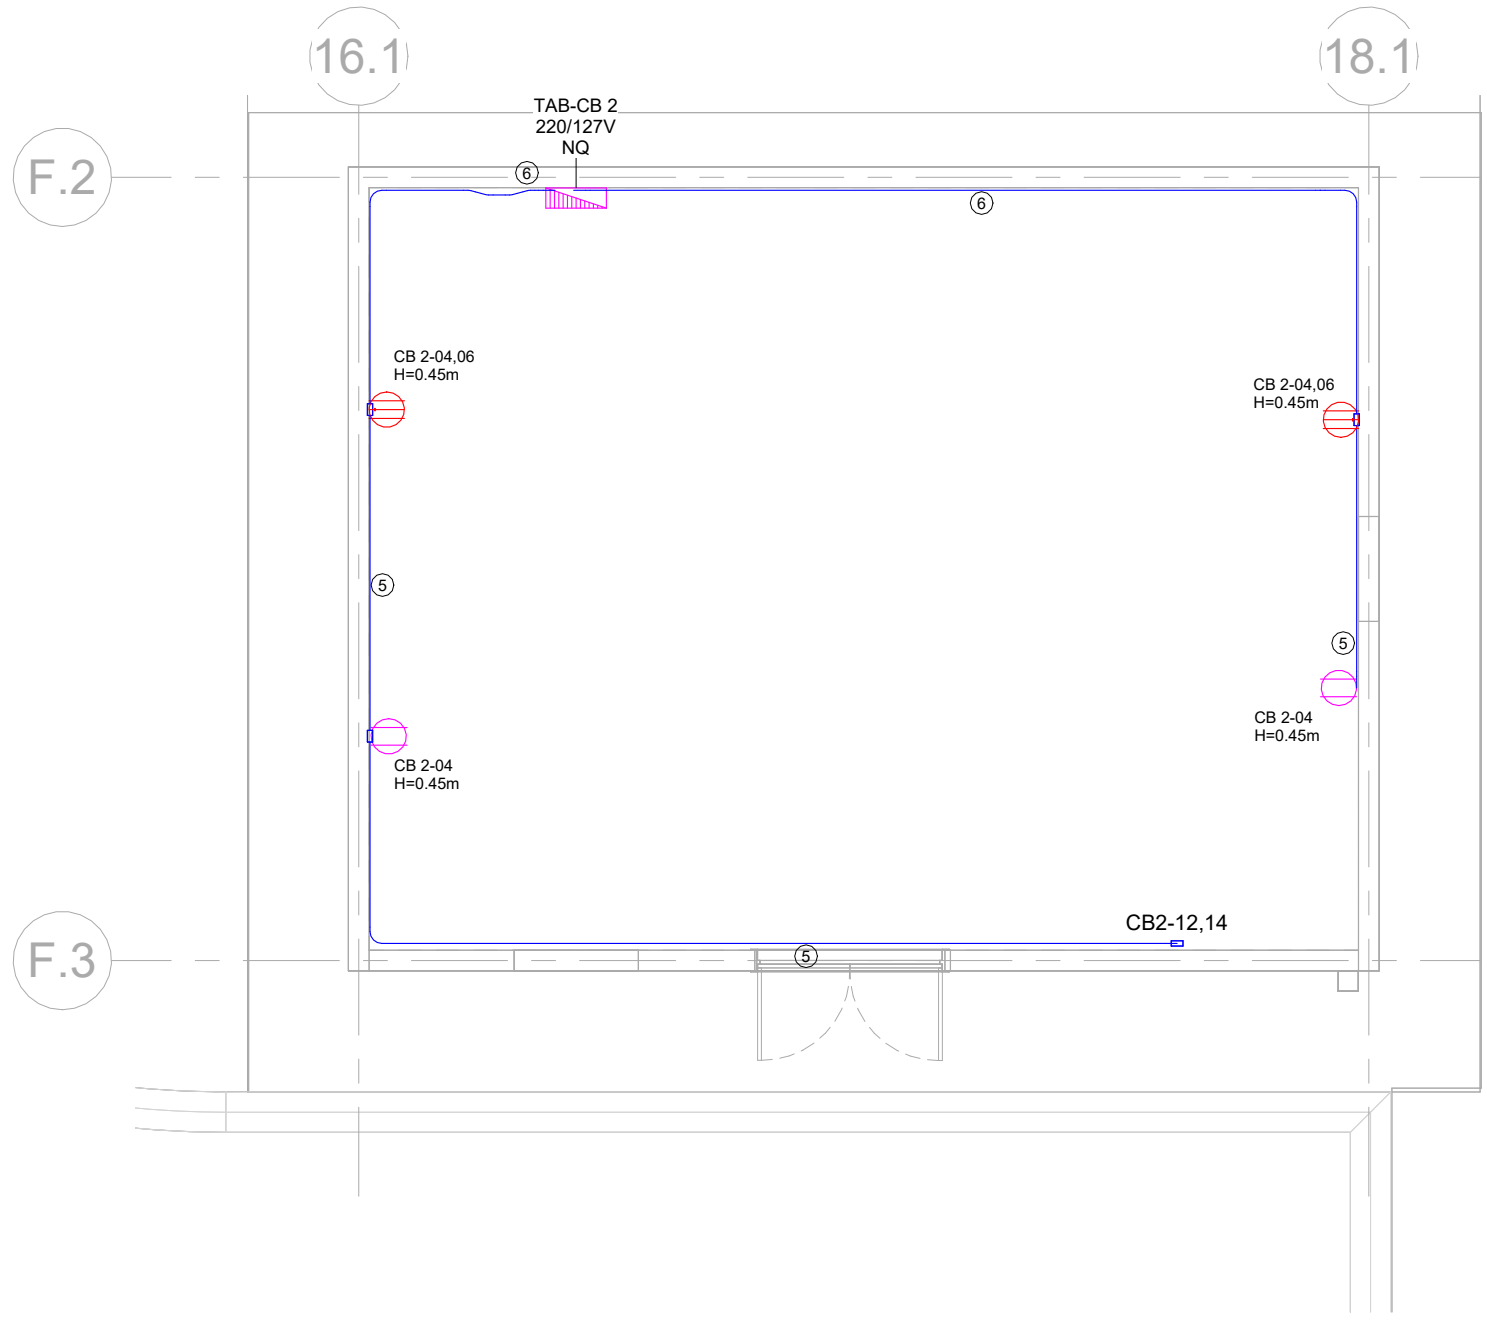

3 CONTACTOS NORMALES / NORMAL RECEPTACLES
EL703 1:75

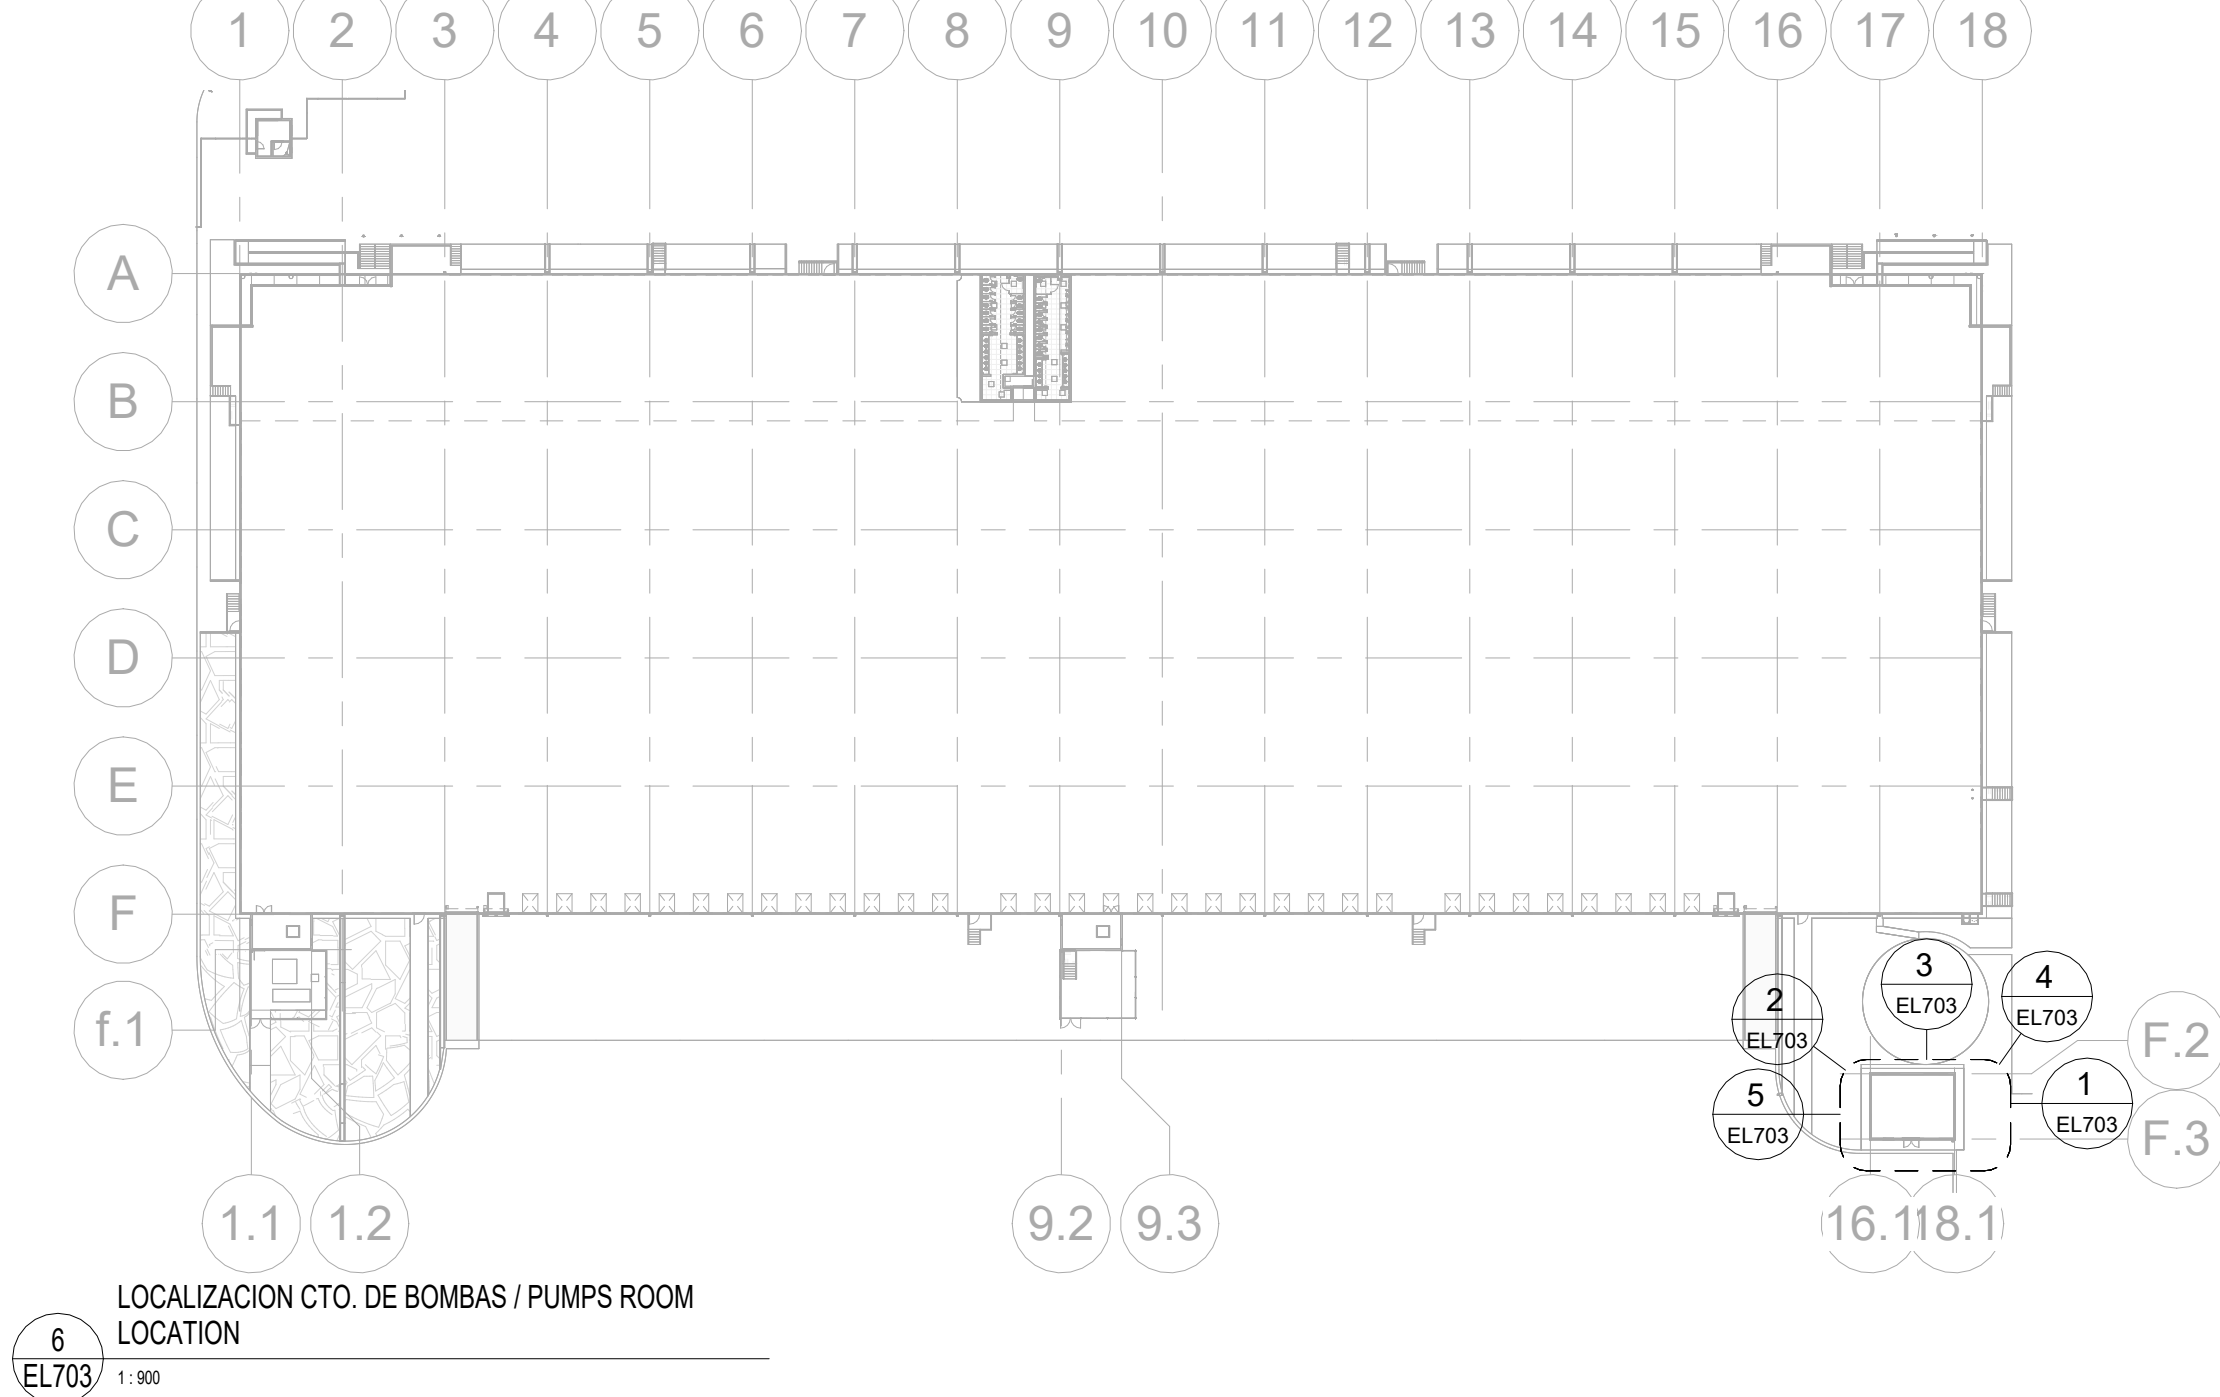

6 LOCALIZACION CTO. DE BOMBAS / PUMPS ROOM LOCATION
EL703 1:900

SIMBOLOS ELECTRICOS / ELECTRICAL SYMBOLS		
SIMBOLO/ SYMBOL	DESCRIPCION/ DESCRIPTION	CATALOGO- MARCA CATALOGUE-BRAND
	TUBO CONDUIT METALICO, DIAMETRO INDICADO / ELECTRICAL METALIC CONDUIT, INDICATED DIAMETER	RYMCO
	TABLERO DE DISTRIBUCION, TIPO NQ, 220/127V, 3F-4H, 60Hz / DISTRIBUTION PANELBOARD, NQ TYPE, 220/127V, 3F-4H, 60Hz	SQUARE D
	TABLERO DE DISTRIBUCION, TIPO NF, 480V, 3F-3H, 60Hz / DISTRIBUTION PANELBOARD, NF TYPE, 480V, 3F-3H, 60Hz	SQUARE D
	LUMINARIA BARRA - SERIE SNLED 4 PIES LENTES CLAROS 5000K + BATERIA EMERGENCIA / STRIP LIGHT - SNLED SERIES 4FOOT CLEAR LENS 5000K + BATTERY PACK	4SNLED-LDS-56SL-UC-UNV-L850-CD-1-U LED COOPER LIGHTING
	LUMINARIA WALLPACK MONTADA EN PARED - 8635 LM, 5000K, 70 CRI, 81W / WALLPACK MOUNTED LUMINAIRE, 8635 LM, 5000K, 70 CRI, 81W	XTOR8BRL COOPER LIGHTING
	APAGADOR TIPO TOGGLE, 15 A, 127V, COLOR BLANCO, CON TAPA METALICA. / LIGHTING SWITCH TOGGLE 15 A, 127V, WHITE COLOR, METALLIC COVER	CSB1-15W, 83001, WM1S-GY LEVITON
	APAGADOR TIPO TOGGLE, 20 A, 220V, COLOR BLANCO, CON TAPA METALICA. / LIGHTING SWITCH TOGGLE 20 A, 220V, WHITE COLOR, METALLIC COVER	1202-2W, 83001, WM1S-GY LEVITON
	CONTACTO DUPLEX TIPO INDUSTRIAL, 15A, 127V, COLOR BLANCO, CON TAPA METALICA. EN CAJA FS / DUPLEX INDUSTRIAL TYPE RECEPTACLE, 15A, 127V WHITE COLOR, METALLIC COVER ON FS BOX	CR15-W, 83003, 4976-GY LEVITON
	CONTACTO 1/2 VUELTA TIPO INDUSTRIAL, 20A, 127V, COLOR NEGRO, CON TAPA METALICA. / HALF TURN TWIST LOCK RECEPTACLE INDUSTRIAL TYPE, 20 AMP, BLACK COLOR, METALLIC COVER	7310-W, 84020-40 LEVITON
	DESCONECTADOR DE SEGURIDAD SIN PORTA FUSIBLES 480V NEMA1 / SAFETY DISCONNECT SWITCH NON FUSED 480V NEMA1	SQUARE D
	FOTOCELDA DE 127/277V MONTADA EN LUMINARIA / PHOTOCELL 127/277V MOUNTED ON LIGHTING FIXTURE	TORK

CÓDIGO DE CABLEADO / WIRING CODE			
① 2-12 AWG (F) 2-12 AWG (N) 1-12 AWG (T) 1T-16mm	② 1-12 AWG (F) 2-12 AWG (N) 1-12 AWG (R) 1-12 AWG (T) 1T-16mm	③ 1-12 AWG (R) 1-12 AWG (N) 1-12 AWG (T) 1T-16mm	④ 1-12 AWG (F) 1-12 AWG (N) 1-12 AWG (T) 1T-16mm
⑤ 1-10 AWG (F) 1-10 AWG (N) 1-12 AWG (T) 1T-16mm	⑥ 2-10 AWG (F) 1-10 AWG (N) 1-12 AWG (T) 1T-16mm	⑦ 3-12 AWG (F) 1-12 AWG (N) 1T-16mm	⑧ 6-12 AWG (F) 1-12 AWG (T) 1T-21mm
⑨ 3-10 AWG (F) 1-12 AWG (T) 1T-16mm	NOMENCLATURA / NOMENCLATURE (F)= CONDUCTOR DE FASE / PHASE CONDUCTOR (N)= CONDUCTOR NEUTRO / NEUTRAL CONDUCTOR (T)= CONDUCTOR DE TIERRA / GROUND CONDUCTOR (R)=RETORNO / RETURN T= TUBERIA CONDUIT/CONDUIT		

NORMATIVIDAD / NORMATIVITY	
1 CUMPLIMIENTO CON LA NOM-001-SEDE-2012. COMPLIANCE WITH THE NOM-SEDE-2012.	PRINCIPALES ARTICULOS / MAIN ARTICLES
2 CUMPLIMIENTO CON LA ESPECIFICACION CFE-DCCSSUBT. CONSTRUCCION DE SISTEMAS SUBTERRANEOS / COMPLIANCE WITH CFE-DCCSSUBT SPECIFICATION. CONSTRUCTION OF UNDERGROUND SYSTEMS.	NOTAS GENERALES / GENERAL NOTES
3 EL CUMPLIMIENTO DE LAS NORMATIVAS Y ESPECIFICACIONES DESCRITAS, INVOLUCRA LA TOTALIDAD DE SUS ARTICULOS / COMPLIANCE WITH THE REGULATIONS AND SPECIFICATIONS DESCRIBED INVOLVES ALL OF ITS ARTICLES.	ESTE PLANO DEBE DE COMPLEMENTARSE CON TODOS LOS PLANOS DE INSTALACIONES ELECTRICAS. THIS PLANE MUST BE COMPLEMENTED WITH ALL THE ELECTRICAL INSTALLATION PLANS.
4	TODOS LOS CONDUCTORES SERAN DE COBRE CON AISLAMIENTO P800 V, THWLS 75° / 90°C, TEMP. DE OPERACION. ALL ELECTRICAL FEEDERS WILL BE CU, WITH INSULATION 800V, THWLS 75° / 90°C OPERATION TYPE.
5	EL CODIGO DE COLORES PARA LOS CONDUCTORES SERA EL SIGUIENTE / THE COLOR CODE FOR ELECTRICAL CABLES WILL BE THE FOLLOWING
6	480/277V (CAFENARANJA, AMARILLO) / (BROWN, ORANGE, YELLOW) FASE A, FASE B, FASE C / PHASE A, PHASE B, PHASE C
7	220/127V (NEGRO, ROJO, AZUL) / (BLACK, RED, BLUE) FASE A, FASE B, FASE C / PHASE A, PHASE B, PHASE C
8	= GRIS / GRAY (277V). = BLANCO / WHITE (277V). = VERDE / GREEN
9	(F) CONDUCTOR DE FASE O LINEA (N) CONDUCTOR DE NEUTRO (R) CONDUCTOR DE RETORNO (T) CONDUCTOR DE TIERRA (TA) CONDUCTOR DE TIERRA AISLADA (C) CONDUCTOR DE CONTROL
10	(F) PHASE OR LIVE CONDUCTOR (N) NEUTRAL CONDUCTOR (R) RETURN CONDUCTOR (T) GROUND CONDUCTOR (TA) ISOLATED GROUND CONDUCTOR (C) CONTROL CONDUCTOR



RESPONSABLE DEL PROYECTO

ING. JAVIER NUÑEZ MARMOLEJO
CEDULA PROFESIONAL: 5614623

COPACHISA
Calidad que construye prestigio;
Experiencia que da resultados.

Valle Escondido 5700 Fracc. Desarrollo el Saucito
Chihuahua Mexico, C.P. 31125
[52] 614 439.3900

www.copachisa.com

Notas Generales:

- EL CONTENIDO DE ESTE PLANO ES PROPIEDAD DE COPACHISA S.A. DE C.V. QUEDA PROHIBIDO HACER MODIFICACIONES O REPRODUCIR SU CONTENIDO SIN EL DEBIDO CONSENTIMIENTO DE LA EMPRESA.
- LAS COTAS TIENEN PRIORIDAD SOBRE EL DIBUJO.

General Notes:

- THE CONTENT OF THIS DRAWING IS PROPERTY OF COPACHISA S.A. DE C.V. IT IS STRICTLY PROHIBITED TO MODIFY OR REPRODUCE IT WITHOUT THE CONSENT OF THE COMPANY.
- ANNOTATIONS HAVE PRIORITY OVER THE DRAWINGS.

Etapas de Proyecto | Project Stage:

AS-BUILT

Nombre Proyecto | Project Name:

American Industries

AIIG CUU INV III TRISTONE T'S

COMPLEJO INDUSTRIAL
CHIHUAHUA,
CALLE METALMETALICA #9711

Aprobación por el Cliente | Client Approval:

Nombre | Name: _____
Fecha | Date: _____
Firma | Signature: _____

Escala | Scale: INDICADA / AS INDICATED

Líder de Diseño | Lead Designer: ARQ. ANAHISA JUAREZ

Coordinador de Diseño | Design Coordinator: ARQ. MARTIN ROBLES

Dibujó | Drawn by: ARQ. DANIEL PALMA

Perito Constructor | Registered Engineer:

PERITO
DRO

Consultores | Consultants:

DICECH

Diseño y Construcción Eléctrica
de Chihuahua S.A. de C.V.

Número de Proyecto | Project Number: 24044

Fecha de Elaboración | Elaboration Date: MAYO 2025

Título del Plano | Drawing Title:

INSTALACIONES ELECTRICAS CUARTO DE BOMBAS
PUMP ROOM ELECTRICAL INSTALLATIONS

Número de Plano | Drawing Number: EL703

Número Revisión | Revision Number: