



COPACHISA

Calidad que construye prestigio;
Experiencia que da resultados.

Valle Escondido 5700 Fracc. Desarrollo el Saucito
Chihuahua Mexico, C.P. 31125
[52] 614 439.3900

www.copachisa.com

Notas Generales:

• EL CONTENIDO DE ESTE PLANO ES PROPIEDAD DE COPACHISA S.A. DE C.V. QUEDA PROHIBIDO HACER MODIFICACIONES O REPRODUCIR SU CONTENIDO SIN EL DEBIDO CONSENTIMIENTO DE LA EMPRESA.
• LAS COTAS TIENEN PRIORIDAD SOBRE EL DIBUJO.


General Notes:

• THE CONTENT OF THIS DRAWING IS PROPERTY OF COPACHISA S.A. DE C.V. IT IS STRICTLY PROHIBITED TO MODIFY OR REPRODUCE IT WITHOUT THE CONSENT OF THE COMPANY.
• ANNOTATIONS HAVE PRIORITY OVER THE DRAWING.

Etapas de Proyecto | Project Stage:

AS-BUILT

Nombre Proyecto | Project Name:

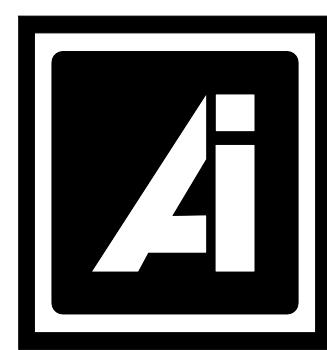

AIG CUU INV III TRISTONE T'S
COMPLEJO INDUSTRIAL
CHIHUAHUA
CALLE METALMETALICA #9711

Aprobación por el Cliente | Client Approval:

Nombre | Name: _____

Fecha | Date: _____

Firma | Signature: _____

Escala | Scale: INDICADA / AS INDICATED

Líder de Diseño | Lead Designer: ARQ. ANAHISA JUAREZ

Coordinador de Diseño | Design Coordinator: ARQ. MARTIN ROBLES

Dibujó | Drawn by: ARQ. DANIEL PALMA

Perito Constructor | Registered Engineer: _____

PERITO
DRO

Consultores | Consultants: _____



DISEÑO Y CONSTRUCCIÓN ELÉCTRICA
de Chihuahua S.A. de C.V.

Número de Proyecto | Project Number: 24044

Fecha de Elaboración | Elaboration Date: MAYO 2025


Título del Plano | Drawing Title: ALUMBRADO NORMAL Y EMERGENCIA NAVE

NORMAL AND EMERGENCY WAREHOUSE LIGHTING

Número de Plano | Drawing Number: EL300


Número Revisión | Revision Number: _____

ING. JAVIER NUÑEZ MARMOLEJO
CÉDULA PROFESIONAL: 5614823

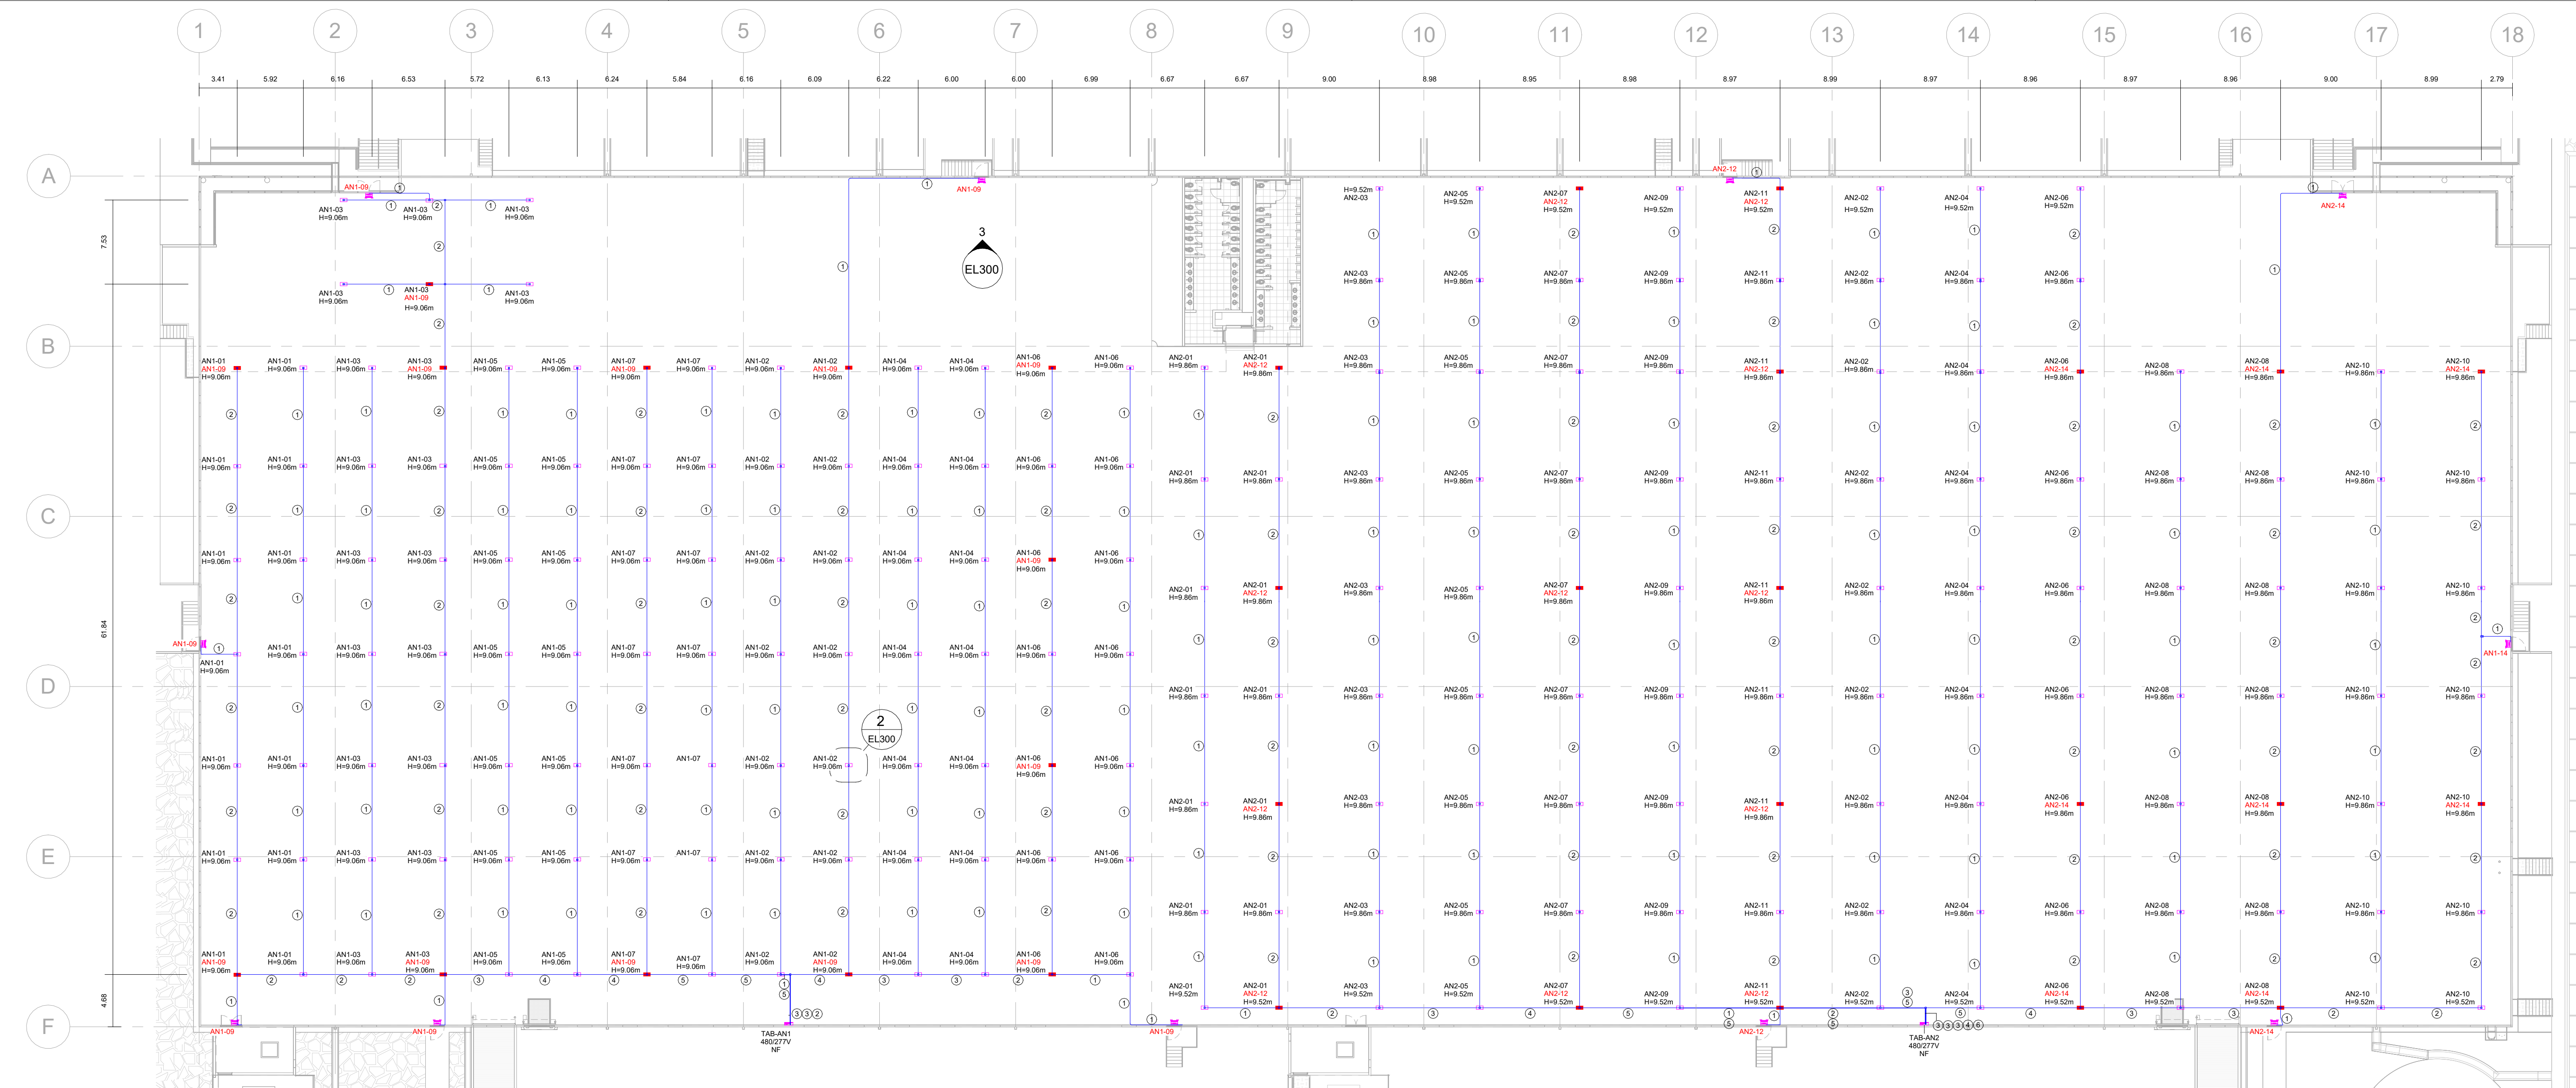

1 ALUMBRADO NAVE / WAREHOUSE LIGHTING

EL300 1:300

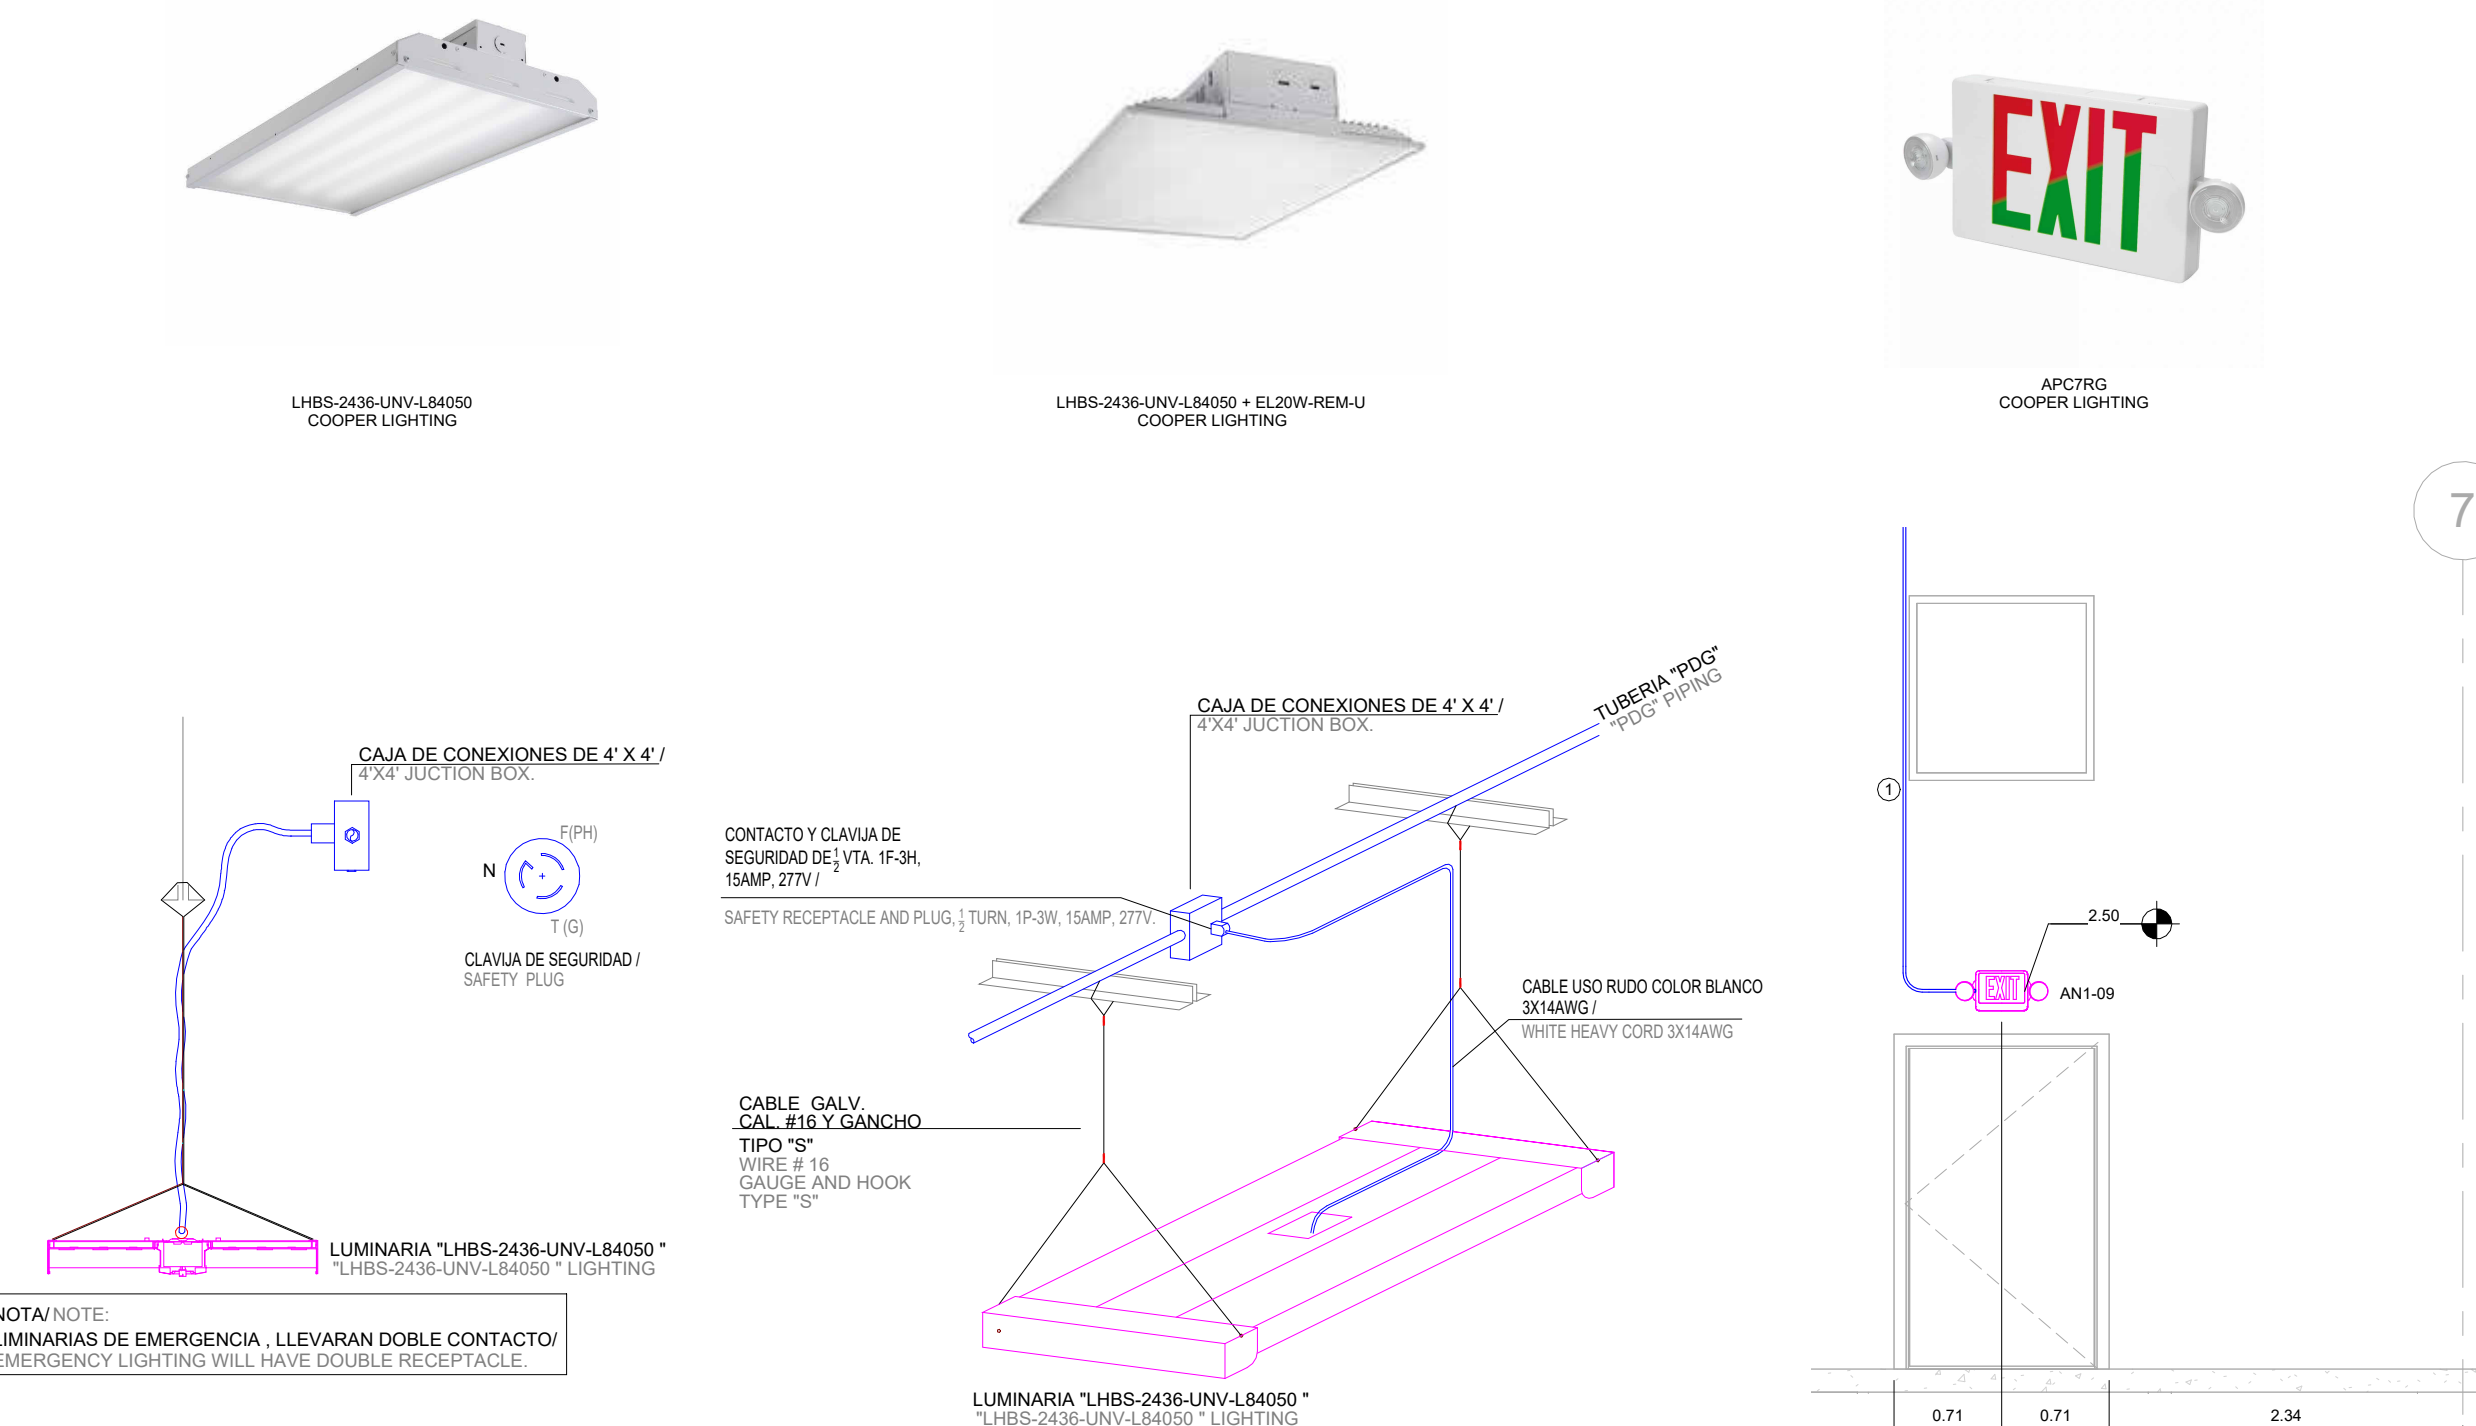

DETALLE DE MONTAJE DE LUMINARIA / LIGHTINH FIXTURE MOUNTED DETAIL

EL300 1:1

DETALLE DE MONTAJE LUMINARIA EMERGENCIA / EMERGENCY LUMINAIRE MOUNTED DETAIL

EL300 1:50

SÍMBOLOS ELÉCTRICOS / ELECTRICAL SYMBOLS

SÍMBOLO / SYMBOL	DESCRIPCIÓN / DESCRIPTION	CATÁLOGO- MARCA / CATALOGUE-BRAND
	TUBO CONDUIT METÁLICO, DIÁMETRO INDICADO / ELECTRICAL METALIC CONDUIT, INDICATED DIAMETER	RYMCO
	TABLERO DE DISTRIBUCIÓN, TIPO NF, 480/277V, 3F-4H, 60Hz / DISTRIBUTION PANELBOARD, NF TYPE, 480/277V, 3F-4H, 60Hz	SQUARE D
	CCT Y LUMEN SELECCIONABLE LED LENTES LINEÁRES ALTA BAHÍA, A 36000 LUMENS Y 5000K / CCT AND LUMEN SELECTABLE LINEAR LED LENS HIGH BAY SET AT 36000 LUMENS AND 5000K	LHBS-2436-UNV-L84050 COOPER LIGHTING
	CCT Y LUMEN SELECCIONABLE LED LENTES LINEÁRES ALTA BAHÍA, A 36000 LUMENS Y 5000K BATERÍA EMERGENCIA / CCT AND LUMEN SELECTABLE LINEAR LED LENS HIGH BAY SET AT 36000 LUMENS AND 5000K WITH EMERGENCY BATTERY PACK	LHBS-2436-UNV-L84050 + EL20W-REM-U COOPER LIGHTING
	COMBINACIÓN ALL PRO LUZ DE EMERGENCIA Y EXIT, VERDE Y ROJO SELECCIONABLE, BATERÍA NICKEL ACABADO BLANCO / ALL-PRO COMBINATION EXIT AND EMERGENCY LIGHT, RED GREEN SELECTABLE, NICKEL CADMIUM BATTERY, WHITE FINISH	APC7RG COOPER LIGHTING

CÓDIGO DE CABLEADO / WIRING CODE

1	2	3	4	5	6
1-12 AWG (F) 1-12 AWG (N) 1-12 AWG (T) 1T-16mm	2-12 AWG (F) 2-12 AWG (N) 1-12 AWG (T) 1T-16mm	3-12 AWG (F) 3-12 AWG (N) 1-12 AWG (T) 1T-16mm	4-12 AWG (F) 4-12 AWG (N) 1-12 AWG (T) 1T-21mm	5-12 AWG (F) 5-12 AWG (N) 1-12 AWG (T) 1T-21mm	1T-21mm VACÍA GUIADA

NOMENCLATURA / NOMENCLATURE

(F)= CONDUCTOR DE FASE / PHASE CONDUCTOR
(N)= CONDUCTOR NEUTRO / NEUTRAL CONDUCTOR
(T)= CONDUCTOR DE TIERRA / GROUND CONDUCTOR
(R)=RETORNO / RETURN
T= TUBERÍA CONDUIT / CONDUIT

NORMATIVIDAD / NORMATIVITY

1 CUMPLIMIENTO CON LA NOM-001-SEDE-2012.
COMPLIANCE WITH THE NOM-SEDE-2012.

PRINCIPALES ARTÍCULOS / MAIN ARTICLES

ART. 100 Y 110. DISPOSICIONES GENERALES / GENERAL DISPOSITION.
ART. 200. USO E IDENTIFICACIÓN DE CONDUCTORES DE TIERRA / USE AND IDENTIFICATION OF GROUND CONDUCTORS.
ART. 210. CIRCUITOS DERIVADOS / DERIVATIVE CIRCUITS
ART. 215. ALIMENTADORES / FEEDERS
ART. 220. CALCULO CKT DERIVADOS / CALCULATION OF DERIVATIVE CIRCUITS
ART. 225. CIRCUITOS DERIVADOS Y ALIMENTADORES EXTERIORES / DERIVATIVE CIRCUITS AND EXTERNAL FEEDERS.
ART. 230. ACOMETIDAS / ELECTRICAL CONNECTIONS.
ART. 240. PROTECCIÓN CONTRA SOBRECORRIENTE / OVERCURRENT PROTECTION.
ART. 250. PUESTA A TIERRA Y UNIÓN / GROUNDING AND BONDING.
CAP. 3. MÉTODOS DE ALAMBRADO Y MATERIALES / WIRING METHOD AND MATERIALS.
CAP. 4. EQUIPO DE USO GENERAL / GENERAL USE EQUIPMENT.

2 CUMPLIMIENTO CON LA ESPECIFICACIÓN CFE-DCCSSUBT. CONSTRUCCIÓN DE SISTEMAS SUBTERRÁNEOS / COMPLIANCE WITH CFE-DCCSSUBT SPECIFICATION. CONSTRUCTION OF UNDERGROUND SYSTEMS.

3 EL CUMPLIMIENTO DE LAS NORMATIVAS Y ESPECIFICACIONES DESCRITAS, INVOLUCRA LA TOTALIDAD DE SUS ARTÍCULOS / COMPLIANCE WITH THE REGULATIONS AND SPECIFICATIONS DESCRIBED INVOLVES ALL OF ITS ARTICLES.

NOTAS GENERALES / GENERAL NOTES

4 ESTE PLANO DEBE DE COMPLEMENTARSE CON TODOS LOS PLANOS DE INSTALACIONES ELÉCTRICAS.
THIS PLANE MUST BE COMPLEMENTED WITH ALL THE ELECTRICAL INSTALLATION PLANS.
5 TODOS LOS CONDUCTORES SERÁN DE COBRE CON AISLAMIENTO P600 V., THWLS 75° / 90°C., TEMP. DE OPERACIÓN.
ALL ELECTRICAL FEEDERS WILL BE CU, WITH INSULATION 600V, THWLS 75° / 90°C OPERATION TYPE.
6 EL CÓDIGO DE COLORES PARA LOS CONDUCTORES SERÁ EL SIGUIENTE / THE COLOR CODE FOR ELECTRICAL CABLES WILL BE THE FOLLOWING






480/277 V. 220/127 V.	- CONDUCTOR FASE PHASE CONDUCTOR - CONDUCTOR DE NEUTRO NEUTRAL CONDUCTOR - CONDUCTOR DE TIERRA GROUND CONDUCTOR	480/277V (CAFE NARANJA, AMARILLO) / (BROWN ORANGE, YELLOW) FASE A, FASE B, FASE C / PHASE A, PHASE B, PHASE C 220/127V (NEGRO ROJO, AZUL) / (BLACK, RED, BLUE) FASE A, FASE B, FASE C / PHASE A, PHASE B, PHASE C = BLANCO / WHITE (277V). = VERDE / GREEN
--------------------------	--	---

7 NOMENCLATURA - CÓDIGOS DE CABLEADOS. NOMENCLATURE - WIRING CODE.

(F) CONDUCTOR DE FASE O LINEA
(N) CONDUCTOR DE NEUTRO
(R) CONDUCTOR DE RETORNO
(T) CONDUCTOR DE TIERRA
(TA) CONDUCTOR DE TIERRA AISLADA
(C) CONDUCTOR DE CONTROL






(F) PHASE OR LIVE CONDUCTOR
(N) NEUTRAL CONDUCTOR
(R) RETURN CONDUCTOR
(T) GROUND CONDUCTOR
(TA) ISOLATED GROUND CONDUCTOR
(C) CONTROL CONDUCTOR

RESPONSABLE DEL PROYECTO

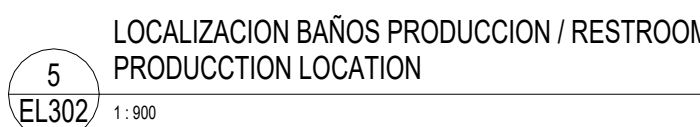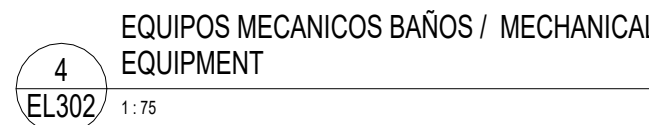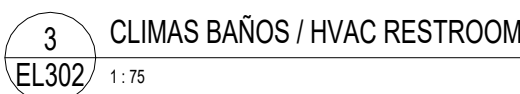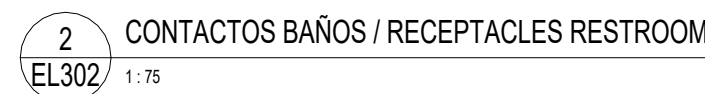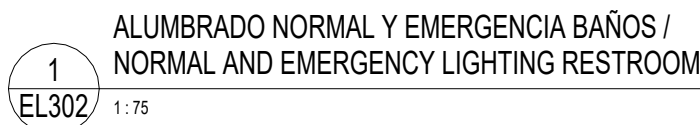

CÓDIGO DE CABLEADO / WIRING CODE					
①	1-12 AWG (F) 1-12 AWG (N) 1-12 AWG (T) 1T-16mm	⑤	2-12 AWG (F) 2-12 AWG (N) 1-12 AWG (T) 1T-16mm	③	1-12 AWG (R) 1-12 AWG (T) 1T-16mm
		④	2-12 AWG (F) 2-12 AWG (N) 1-12 AWG (R) 1-12 AWG (T) 1T-16mm	⑥	1-12 AWG (F) 1-12 AWG (N) 1-12 AWG (R) 1-12 AWG (T) 1T-16mm
				⑦	2-10 AWG (F) 1-12 AWG (T) 1T-16mm
⑧	1-12 AWG (F) 2-12 AWG (R) 1-12 AWG (R) 1-12 AWG (T) 1T-16mm	NOMENCLATURA / NOMENCLATURE (F)= CONDUCTOR DE FASE / PHASE CONDUCTOR (N)= CONDUCTOR NEUTRO / NEUTRAL CONDUCTOR (R)= CONDUCTOR DE TIERRA/ GROUND CONDUCTOR (R)=RETORNO / RETURN T= TUBERÍA CONDUTIT/ CONDUIT			

(F) PHASE OR LIVE CONDUCTOR
(N) NEUTRAL CONDUCTOR
(R) RETURN CONDUCTOR
(T) GROUND CONDUCTOR
(TA) ISOLATED GROUND CONDUCTOR
(C) CONTROL CONDUCTOR

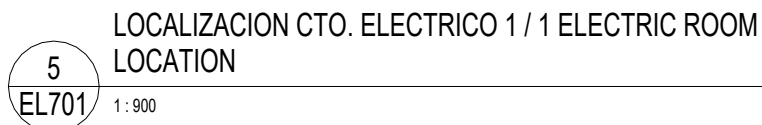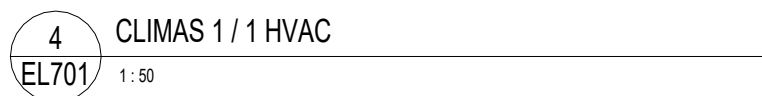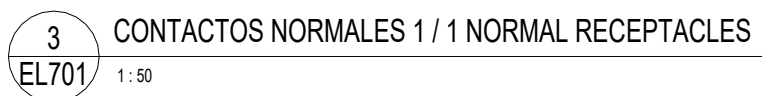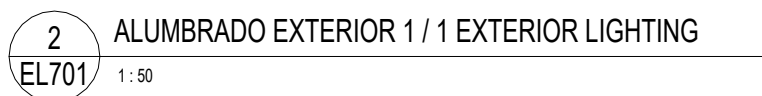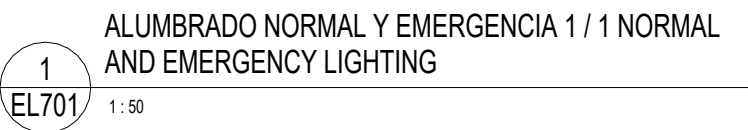

CÓDIGO DE CABLEADO / WIRING CODE					
①	1-12 AWG (F) 1-12 AWG (N) 1-12 AWG (T) 1T-16mm	②	3-12 AWG (R) 1-12 AWG (N) 1-12 AWG (T) 1T-16mm	③	1-12 AWG (R) 1-12 AWG (N) 1-12 AWG (T) 1T-16mm


NOMENCLATURA / NOMENCLATURE


(F)= CONDUCTOR DE FASE / PHASE CONDUCTOR
 (N)= CONDUCTOR NEUTRO / NEUTRAL CONDUCTOR
 (T)= CONDUCTOR DE TIERRA / GROUND CONDUCTOR
 (R)=RETORNO / RETURN
 T= TUBERIA CONDUIT/ CONDUIT

RESPONSABLE DEL PROYECTO


ING. JAVIER NUÑEZ MARMOLEJO
CEDULA PROFESIONAL: 5814603



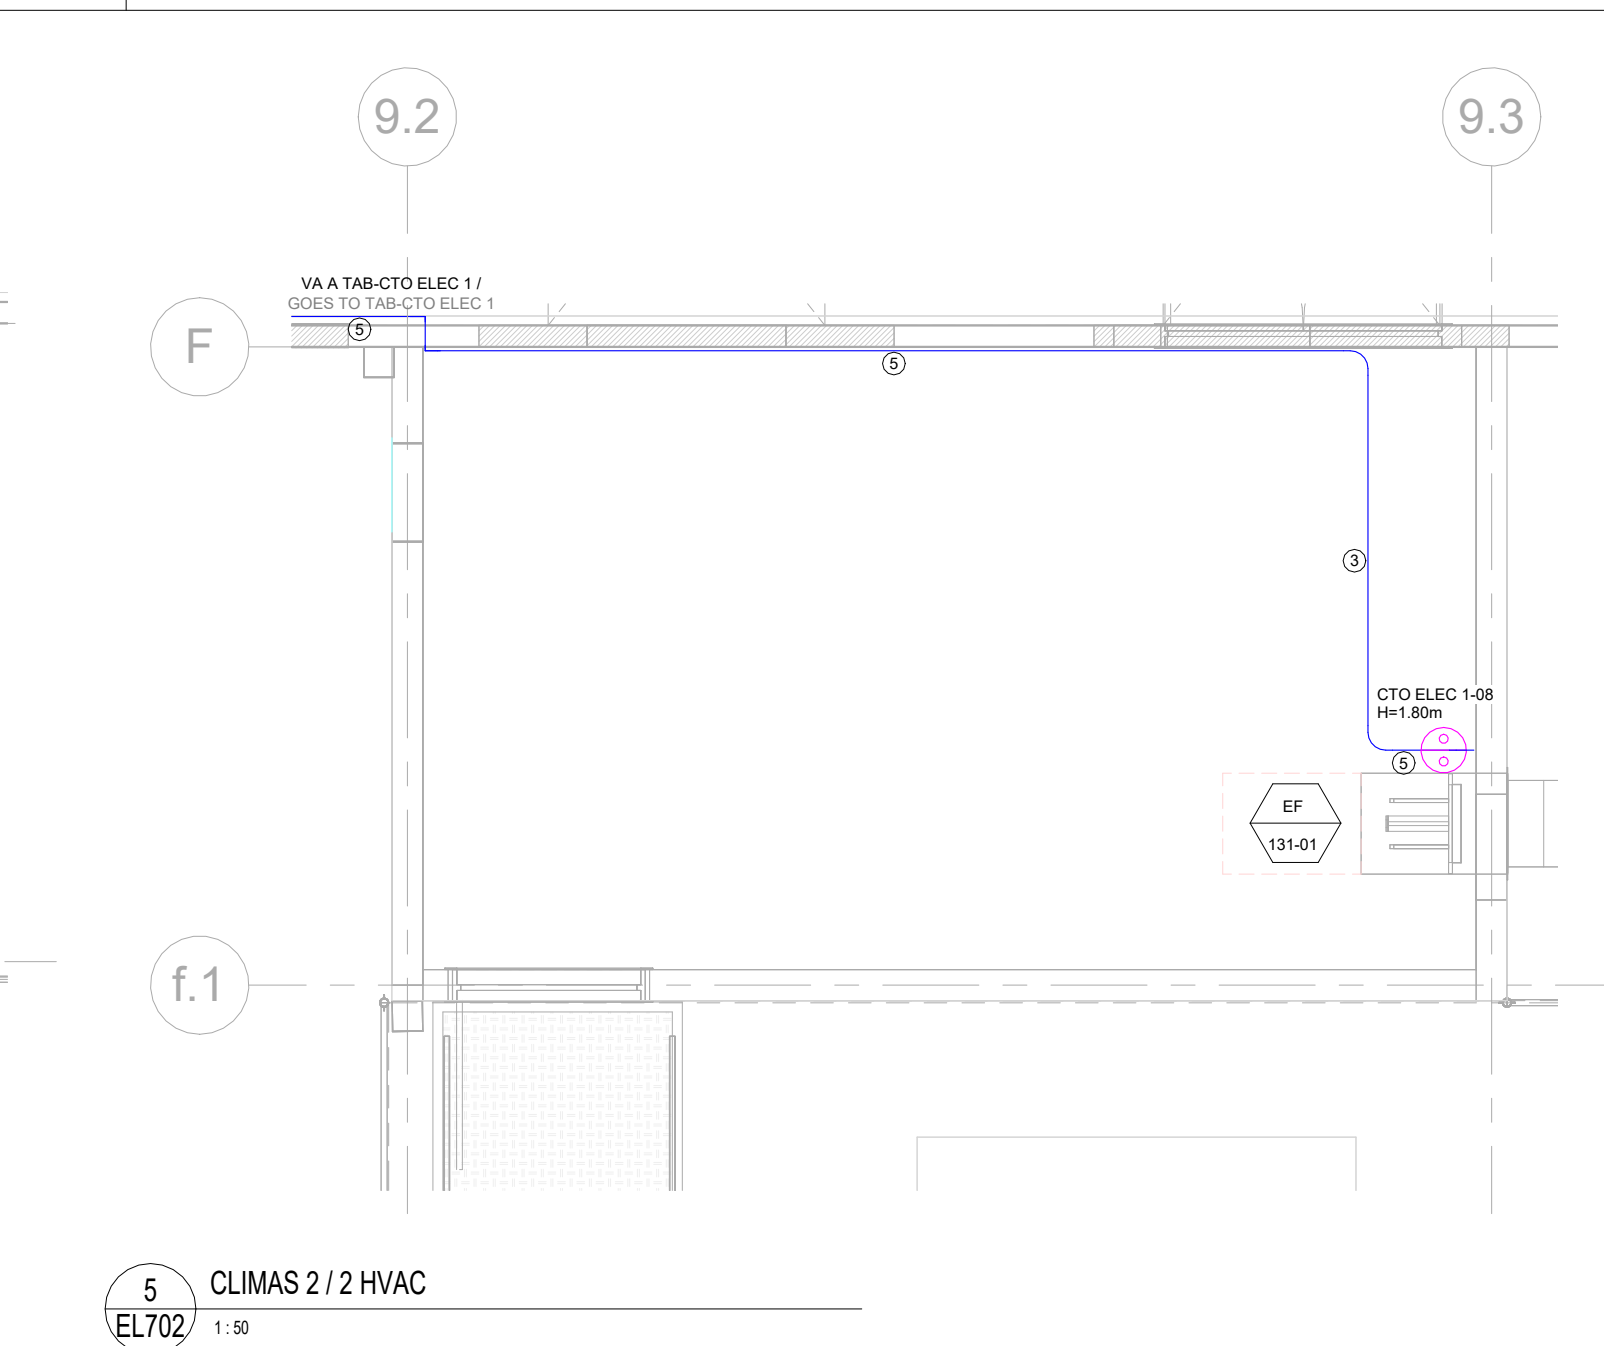


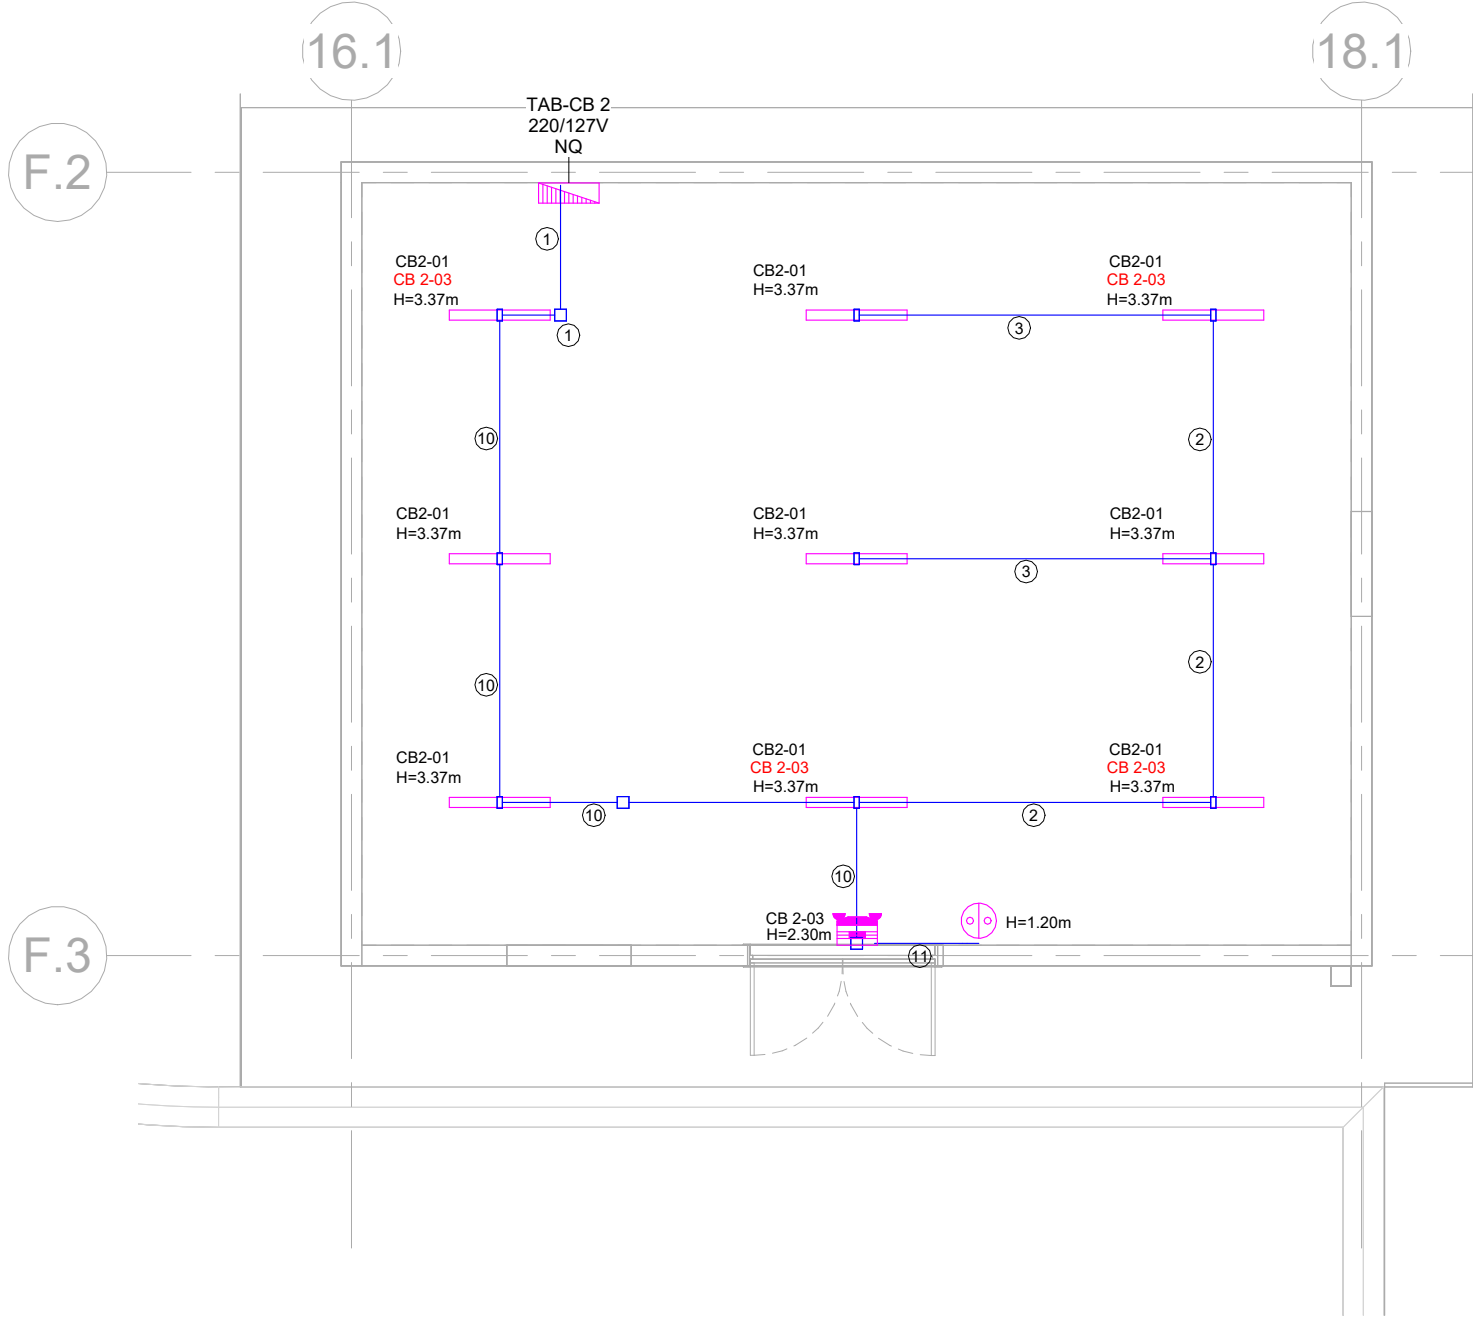


1 ALUMBRADO NORMAL Y EMERGENCIA / NORMAL AND EMERGENCY LIGHTING
EL703 1:75

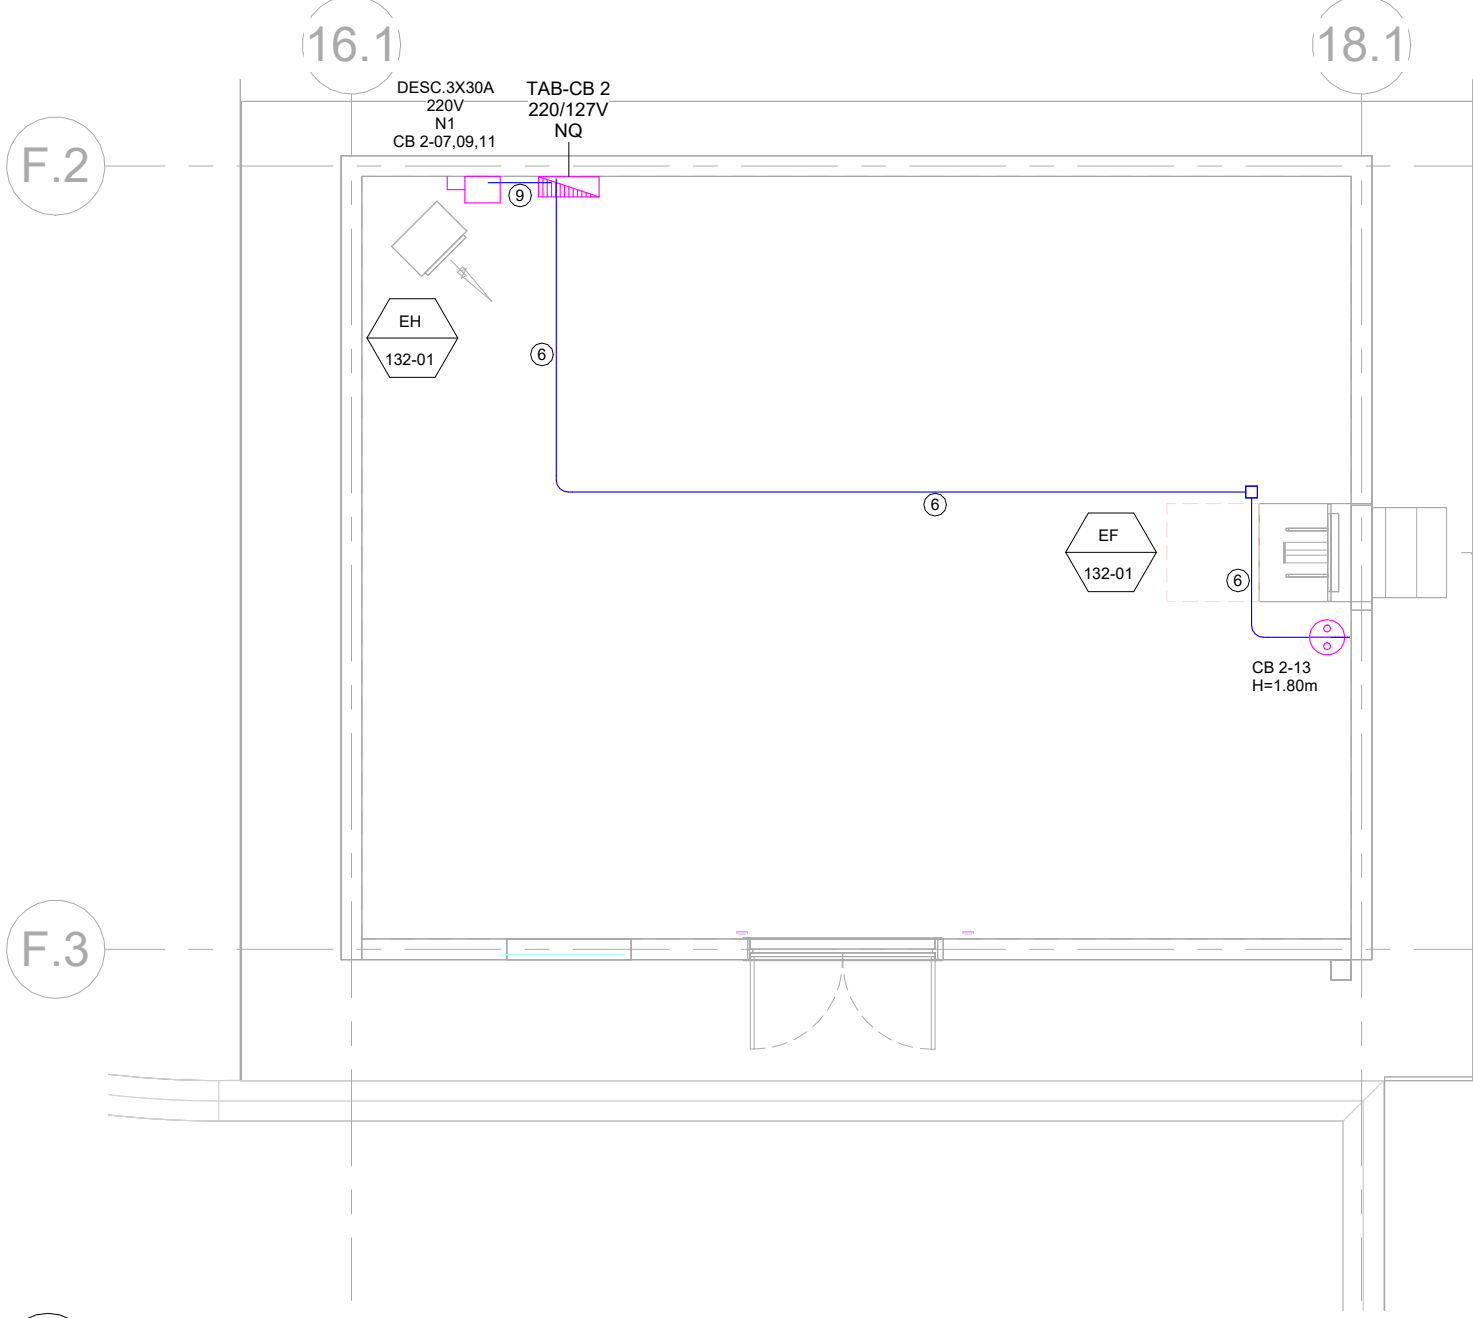


4 CLIMAS / HVAC
EL703 1:75

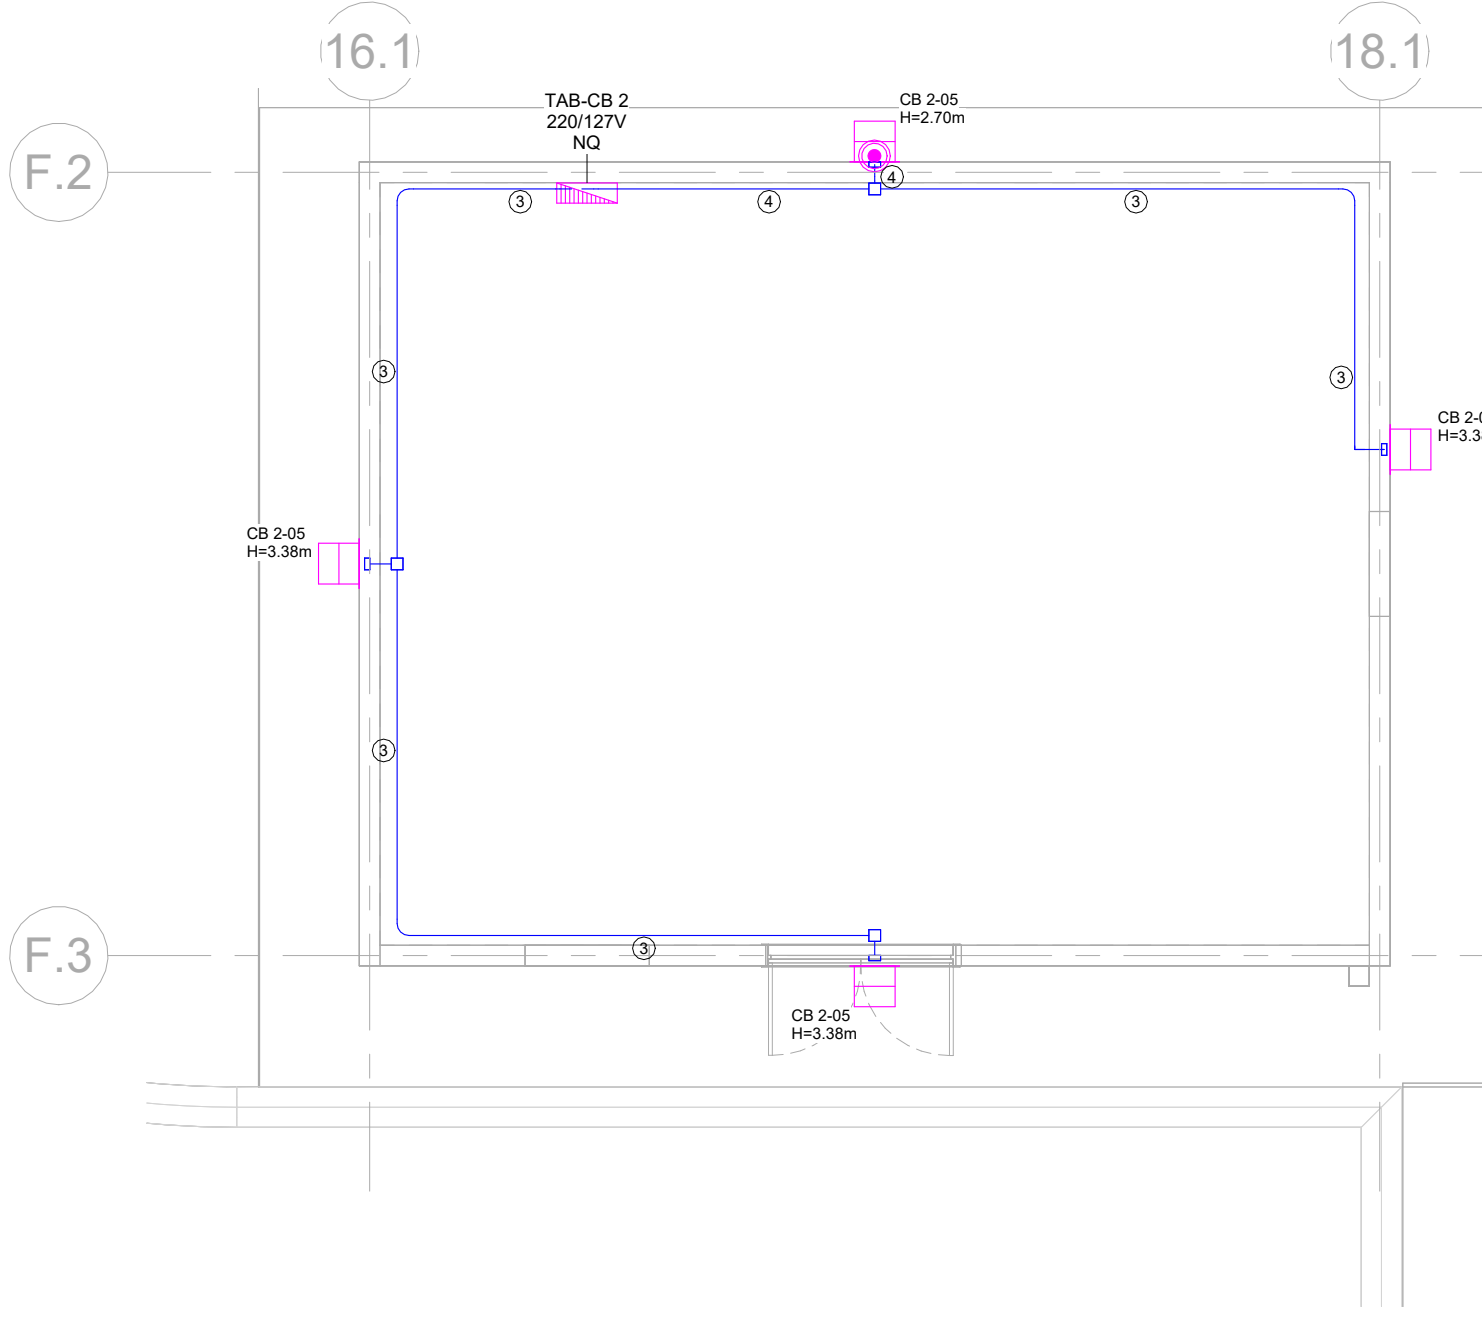


2 ALUMBRADO EXTERIOR / EXTERIOR LIGHTING
EL703 1:75

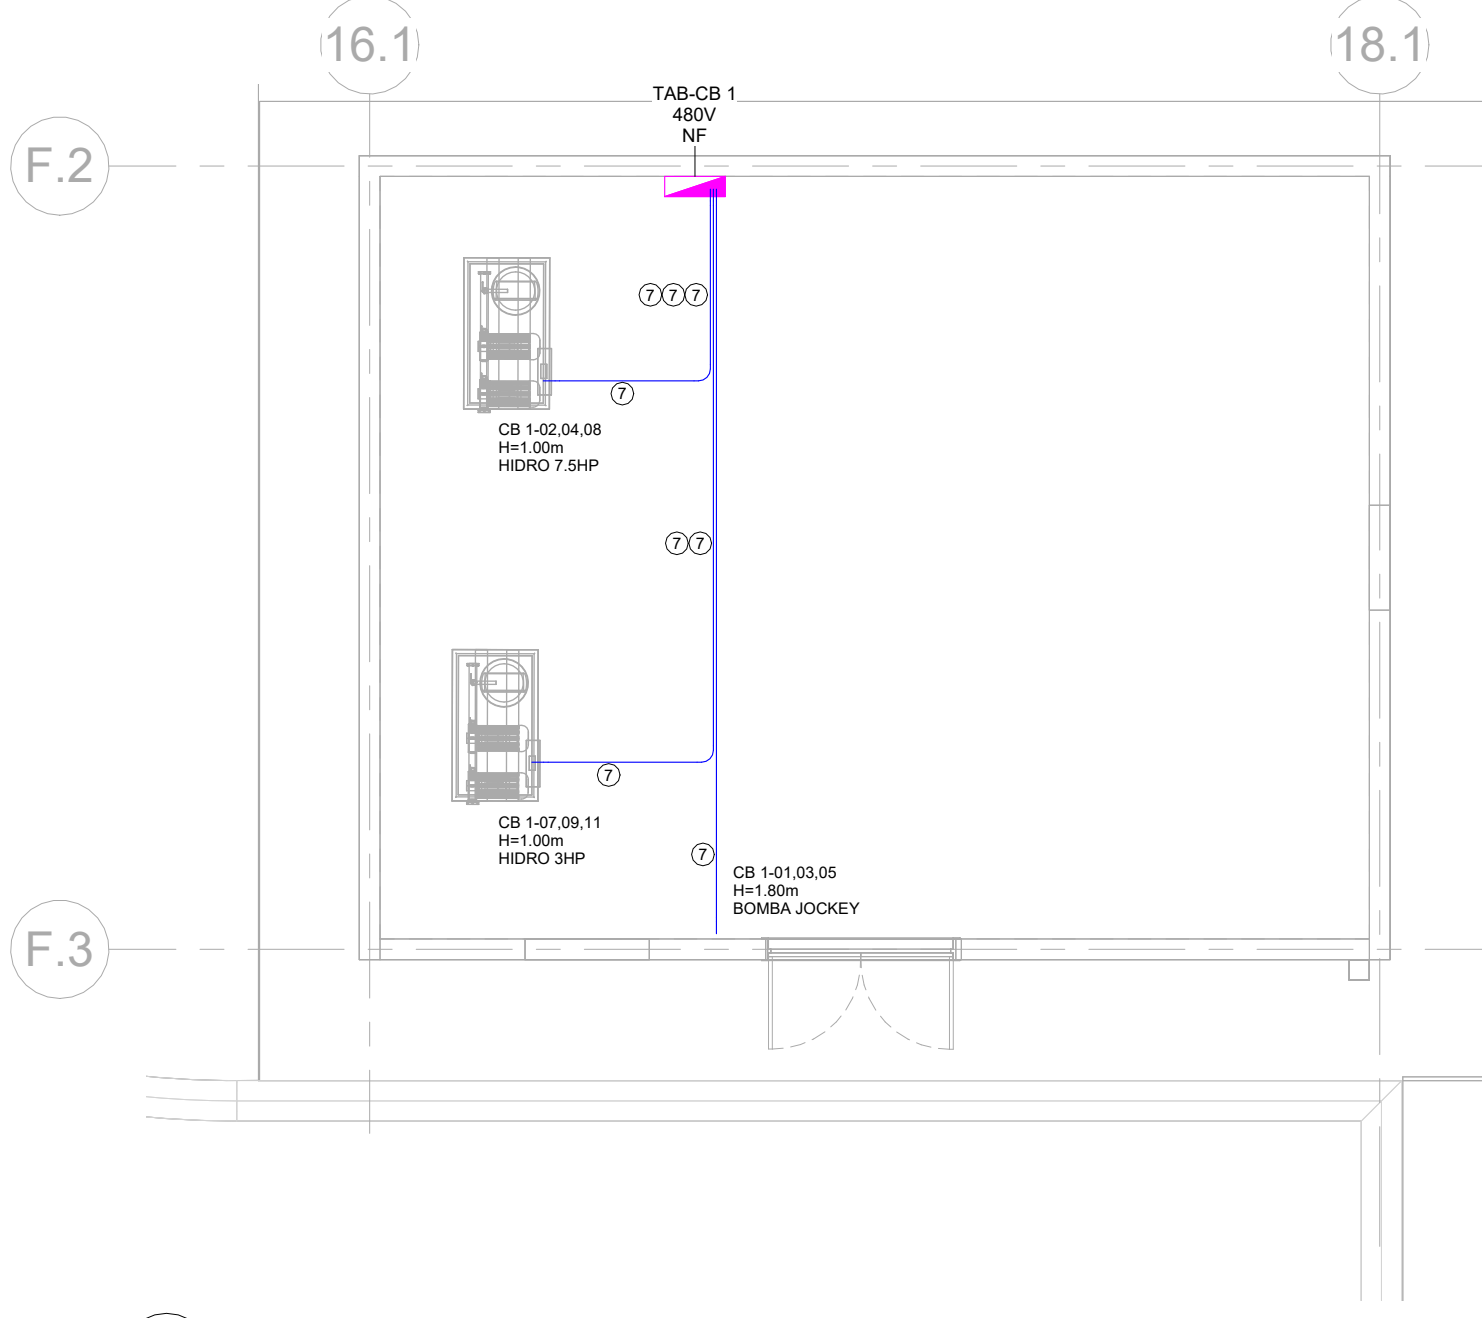

5 EQUIPOS MECANICOS / MECHANICALS EQUIPMENTS
EL703 1:75

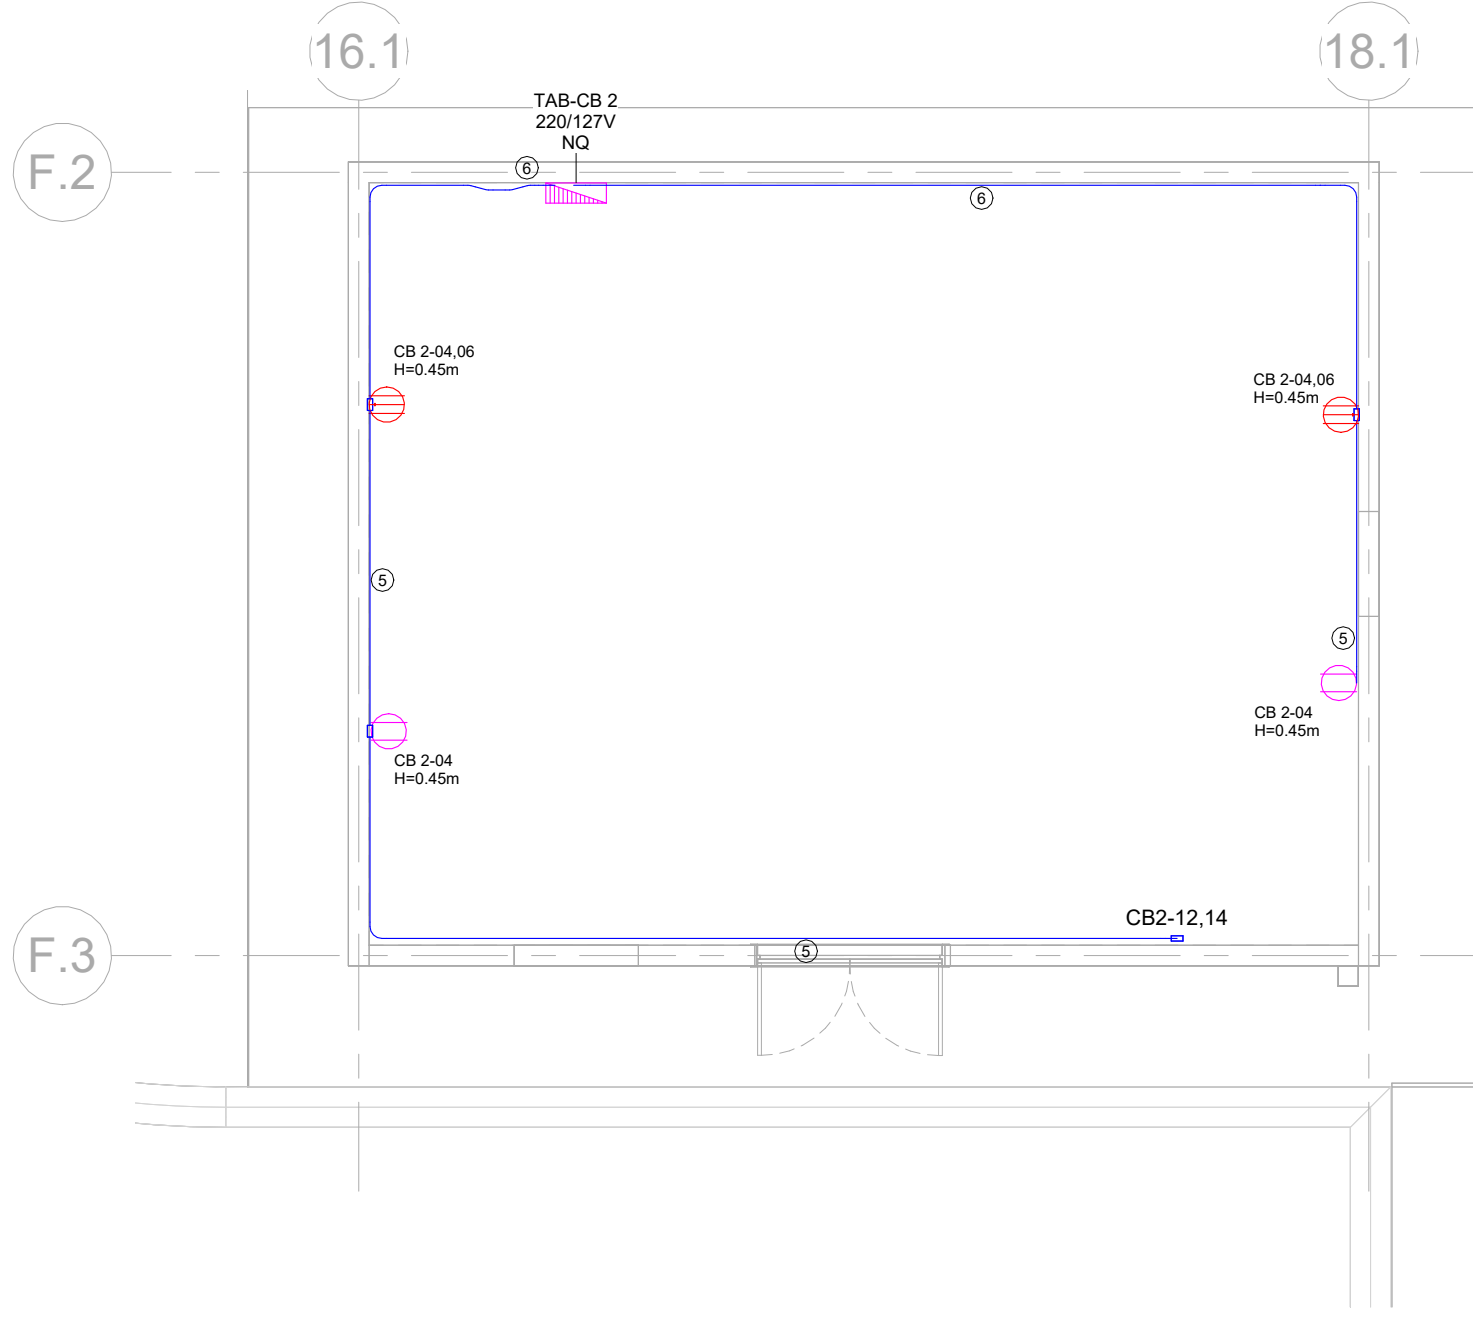

3 CONTACTOS NORMALES / NORMAL RECEPTACLES
EL703 1:75

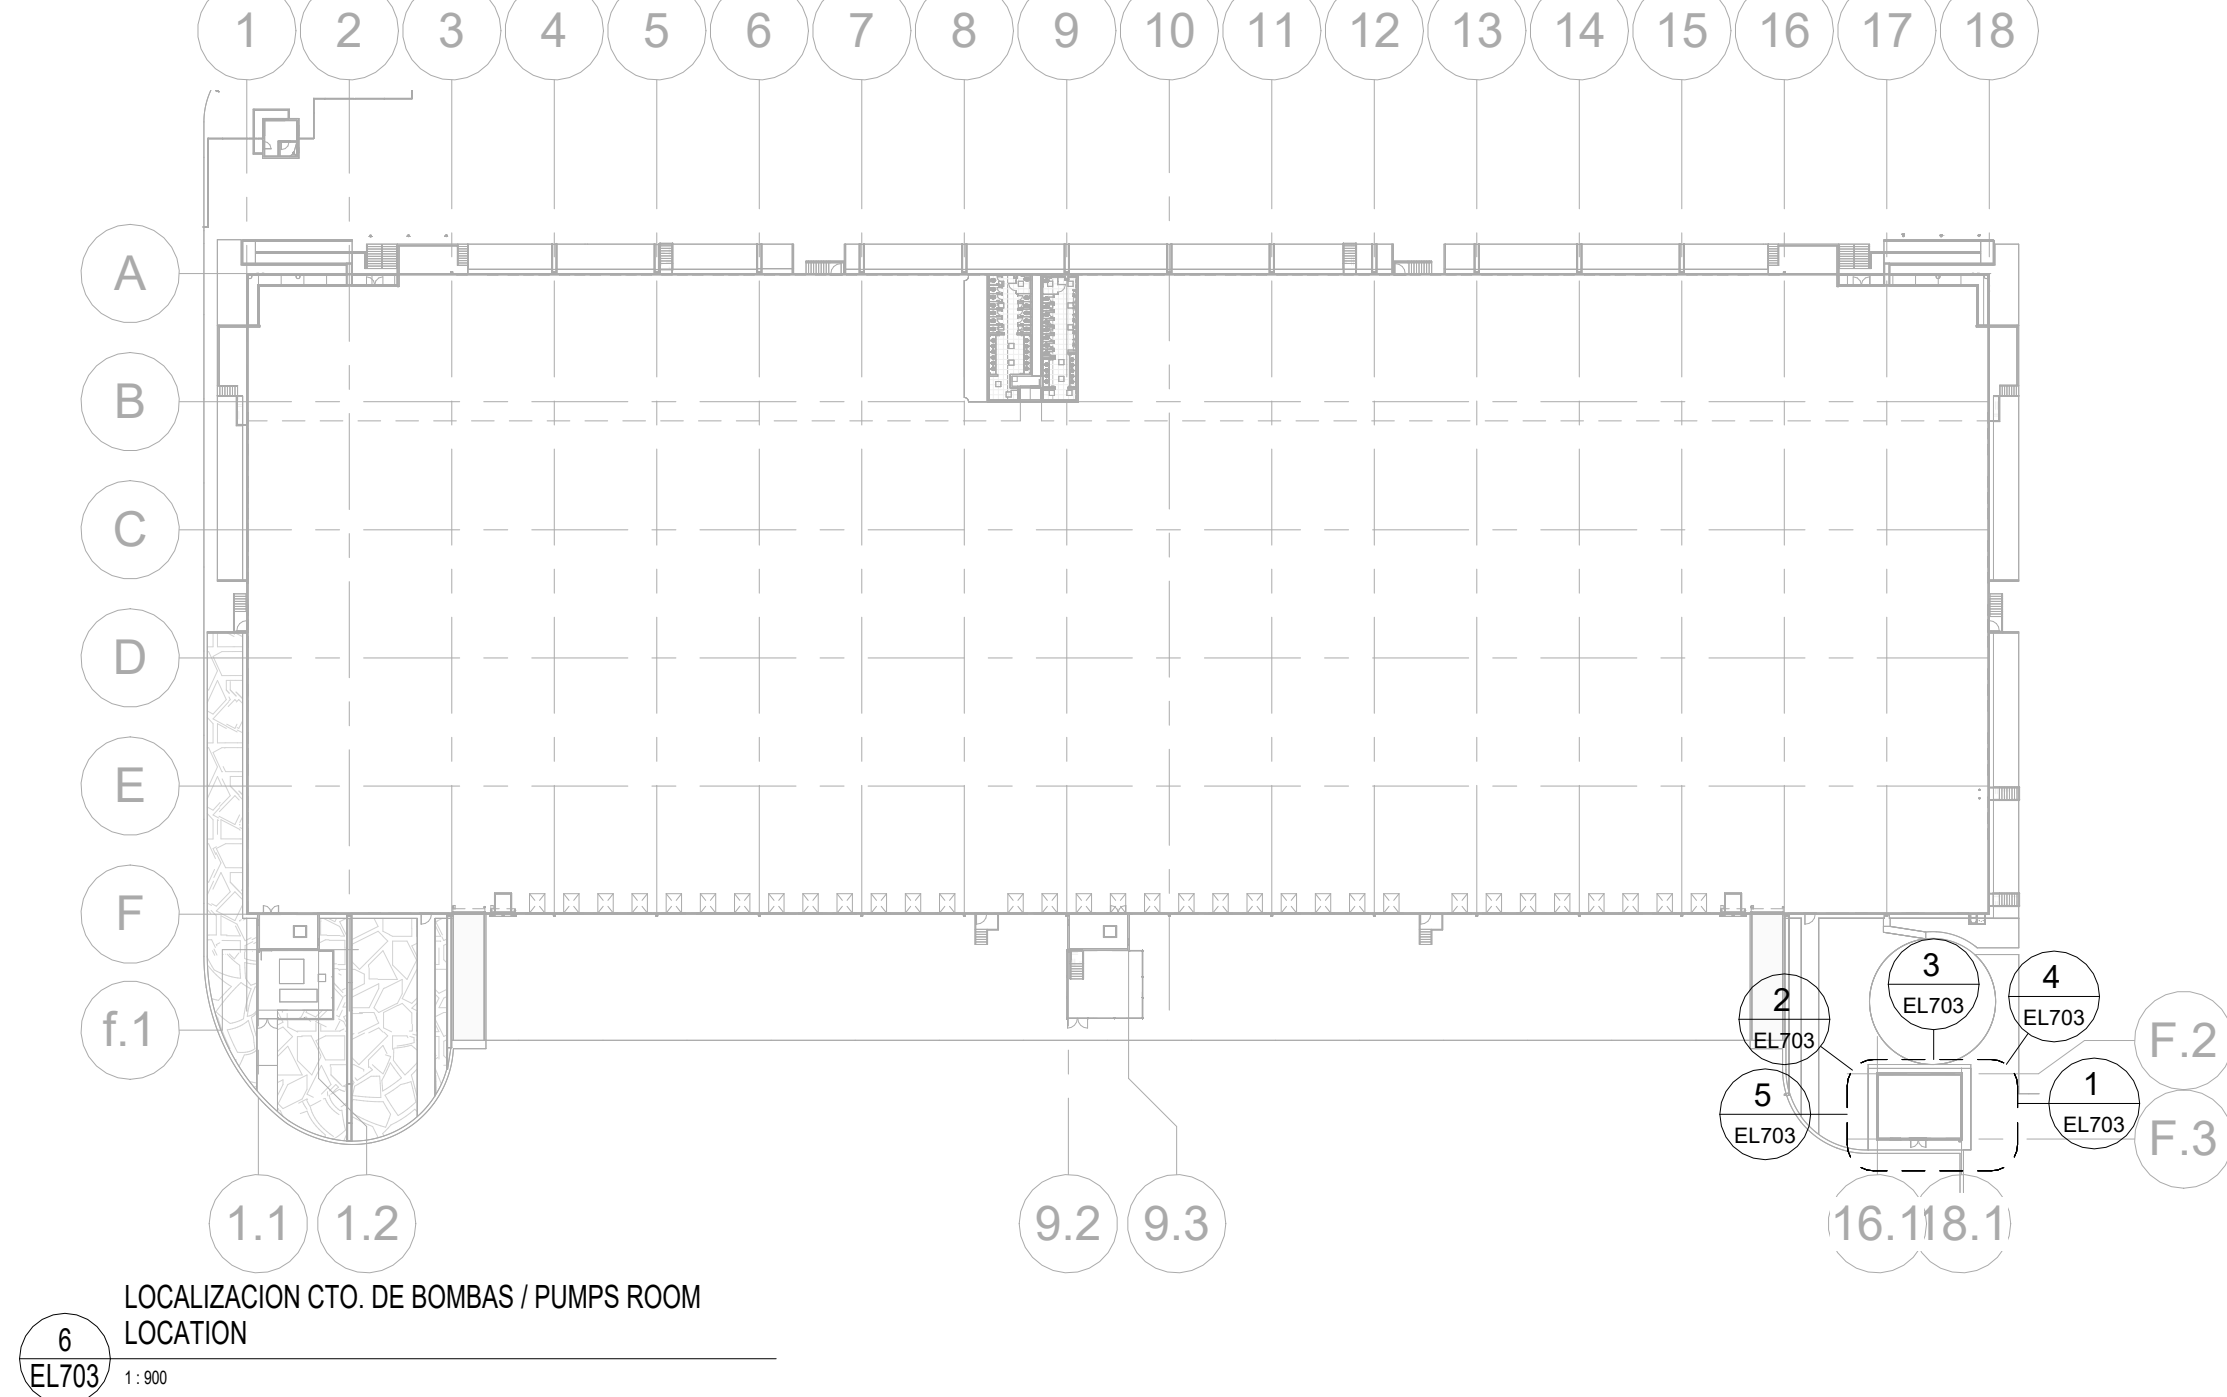

6 LOCALIZACION CTO. DE BOMBAS / PUMPS ROOM LOCATION
EL703 1:900

SIMBOLOS ELECTRICOS / ELECTRICAL SYMBOLS		
SIMBOLO/ SYMBOL	DESCRIPCION/ DESCRIPTION	CATALOGO- MARCA CATALOGUE-BRAND
	TUBO CONDUIT METALICO, DIAMETRO INDICADO / ELECTRICAL METALIC CONDUIT, INDICATED DIAMETER	RYMCO
	TABLERO DE DISTRIBUCION, TIPO NQ, 220/127V, 3F-4H, 60Hz / DISTRIBUTION PANELBOARD, NQ TYPE, 220/127V, 3F-4H, 60Hz	SQUARE D
	TABLERO DE DISTRIBUCION, TIPO NF, 480V, 3F-3H, 60Hz / DISTRIBUTION PANELBOARD, NF TYPE, 480V, 3F-3H, 60Hz	SQUARE D
	LUMINARIA BARRA - SERIE SNLED 4 PIES LENTES CLAROS 5000K + BATERIA EMERGENCIA / STRIP LIGHT - SNLED SERIES 4FOOT, CLEAR LENS 5000K + BATTERY PACK	4SNLED-LDS-50SLC-UNV- L850-CD1-U LED COOPER LIGHTING
	LUMINARIA WALLPACK MONTADA EN PARED, 8635 LM, 5000K, 70 CRI, 81W / WALLPACK MOUNTED LUMINAIRE, 8635 LM, 5000K, 70 CRI, 81W	XTOR8BRL COOPER LIGHTING
	APAGADOR TIPO TOGGLE, DE 15 AMP, 127V, COLOR BLANCO, CON TAPA METALICA. / LIGHTING SWITCH TOGGLE, 15A, 127V, WHITE COLOR, METALLIC COVER	CSB1-15W, 83001, WM1S-GY LEVITON
	APAGADOR TIPO TOGGLE, DE 20 AMP, 220V, COLOR BLANCO, CON TAPA METALICA. / LIGHTING SWITCH TOGGLE, 20A, 220V, WHITE COLOR, METALLIC COVER	1202-2W, 83001, WM1S-GY LEVITON
	CONTACTO DUPLEX TIPO INDUSTRIAL, 15A, 127V, COLOR BLANCO, CON TAPA METALICA. EN CAJA FS / DUPLEX INDUSTRIAL TYPE RECEPTACLE, 15A, 127V, WHITE COLOR, METALLIC COVER ON FS BOX	CR15-W, 83003, 4976-GY LEVITON
	CONTACTO 1/2 VUELTA TIPO INDUSTRIAL, 20A, 127V, COLOR NEGRO, CON TAPA METALICA. / HALF TURN TWIST LOCK RECEPTACLE INDUSTRIAL TYPE, 20 AMP, BLACK COLOR, METALLIC COVER	7310-W, 84020-40 LEVITON
	DESCONECTADOR DE SEGURIDAD SIN PORTA FUSIBLES 480V NEMA1 / SAFETY DISCONNECT SWITCH NON FUSED 480V NEMA1	SQUARE D
	FOTOCELDA DE 127/277V MONTADA EN LUMINARIA / PHOTOCELL 127/277V MOUNTED ON LIGHTING FIXTURE	TORK

CÓDIGO DE CABLEADO / WIRING CODE		
① 2-12 AWG (F) 2-12 AWG (N) 1-12 AWG (T) 1T-16mm	② 1-12 AWG (F) 2-12 AWG (N) 1-12 AWG (R) 1-12 AWG (T) 1T-16mm	③ 1-12 AWG (R) 1-12 AWG (T) 1T-16mm
④ 1-12 AWG (F) 1-12 AWG (N) 1-12 AWG (T) 1T-16mm	⑤ 1-10 AWG (F) 1-10 AWG (N) 1-12 AWG (T) 1T-16mm	⑥ 2-10 AWG (F) 1-10 AWG (N) 1-12 AWG (T) 1T-16mm
⑦ 3-12 AWG (F) 1-10 AWG (N) 1T-16mm	⑧ 6-12 AWG (F) 1-12 AWG (T) 1T-21mm	⑨ 3-10 AWG (F) 1-12 AWG (T) 1T-16mm
⑩ 2-12 AWG (F) 2-12 AWG (N) 1-12 AWG (R) 1-12 AWG (T) 1T-16mm	⑪ 1-12 AWG (F) 1-12 AWG (R) 1-12 AWG (T) 1T-16mm	NOMENCLATURA / NOMENCLATURE (F)= CONDUCTOR DE FASE / PHASE CONDUCTOR (N)= CONDUCTOR NEUTRO / NEUTRAL CONDUCTOR (T)= CONDUCTOR DE TIERRA / GROUND CONDUCTOR (R)=RETORNO / RETURN T= TUBERIA CONDUIT/CONDUIT

NORMATIVIDAD / NORMATIVITY	
1	CUMPLIMIENTO CON LA NOM-001-SEDE-2012. COMPLIANCE WITH THE NOM-SEDE-2012.
PRINCIPALES ARTICULOS / MAIN ARTICLES	
ART. 100 Y 110.	DISPOSICIONES GENERALES / GENERAL DISPOSITION.
ART. 200.	USO E IDENTIFICACION DE CONDUCTORES DE TIERRA / USE AND IDENTIFICATION OF GROUND CONDUCTORS.
ART. 210.	CIRCUITOS DERIVADOS / DERIVATIVE CIRCUITS.
ART. 215.	ALIMENTADORES / FEEDERS
ART. 220.	CALCULO CKT DEIVADOS / CALCULATION OF DERIVATIVE CIRCUITS.
ART. 225.	CIRCUITOS DERIVADOS Y ALIMENTADORES EXTERIORES / DERIVATIVE CIRCUITS AND EXTERNAL FEEDERS.
ART. 230.	ACOMETIDAS / ELECTRICAL CONNECTIONS
ART. 240.	PROTECCION CONTRA SOBRECORRIENTE / OVERCURRENT PROTECTION.
ART. 250.	PUESTA A TIERRA Y UNION / GROUNDING AND BONDING.
CAP. 3	METODOS DE ALAMBRADO Y MATERIALES / WIRING METHOD AND MATERIALS.
CAP. 4	EQUIPO DE USO GENERAL / GENERAL USE EQUIPMENT.
2	CUMPLIMIENTO CON LA ESPECIFICACION CFE-DCCSSUBT. CONSTRUCCION DE SISTEMAS SUBTERRANEOS / COMPLIANCE WITH CFE-DCCSSUBT SPECIFICATION. CONSTRUCTION OF UNDERGROUND SYSTEMS.
3	EL CUMPLIMIENTO DE LAS NORMATIVAS Y ESPECIFICACIONES DESCRITAS, INVOLUCRA LA TOTALIDAD DE SUS ARTICULOS / COMPLIANCE WITH THE REGULATIONS AND SPECIFICATIONS DESCRIBED INVOLVES ALL OF ITS ARTICLES.
NOTAS GENERALES / GENERAL NOTES	
4	ESTE PLANO DEBE DE COMPLEMENTARSE CON TODOS LOS PLANOS DE INSTALACIONES ELECTRICAS. THIS PLANE MUST BE COMPLEMENTED WITH ALL THE ELECTRICAL INSTALLATION PLANS.
5	TODOS LOS CONDUCTORES SERAN DE COBRE CON AISLAMIENTO P800 V, THWLS 75° / 90°C, TEMP. DE OPERACION. ALL ELECTRICAL FEEDERS WILL BE CU, WITH INSULATION 800V, THWLS 75° / 90°C OPERATION TYPE.
6	EL CODIGO DE COLORES PARA LOS CONDUCTORES SERA EL SIGUIENTE / THE COLOR CODE FOR ELECTRICAL CABLES WILL BE THE FOLLOWING
480/277 V. 220/127 V.	- CONDUCTOR FASE PHASE CONDUCTOR - CONDUCTOR DE NEUTRO NEUTRAL CONDUCTOR - CONDUCTOR DE TIERRA GROUND CONDUCTOR 480/277V (CAFE,NARANJA, AMARILLO) / (BROWN,ORANGE, YELLOW) FASE A, FASE B, FASE C / PHASE A, PHASE B, PHASE C 220/127V (NEGRO,ROJO, AZUL) / (BLACK, RED, BLUE) FASE A, FASE B, FASE C / PHASE A, PHASE B, PHASE C { = GRIS / GRAY (277V). = BLANCO / WHITE (277V). = VERDE / GREEN
7	NOMENCLATURA - CODIGOS DE CABEADOS. NOMENCLATURE - WIRING CODE.
(F) CONDUCTOR DE FASE O LINEA (N) CONDUCTOR DE NEUTRO (R) CONDUCTOR DE RETORNO (T) CONDUCTOR DE TIERRA (TA) CONDUCTOR DE TIERRA AISLADA (C) CONDUCTOR DE CONTROL	(F) PHASE OR LIVE CONDUCTOR (N) NEUTRAL CONDUCTOR (R) RETURN CONDUCTOR (T) GROUND CONDUCTOR (TA) ISOLATED GROUND CONDUCTOR (C) CONTROL CONDUCTOR



XTOR8BRL
COOPER LIGHTING



4SNLED-LDS-50SLC-UNV-L850-CD1-U LED

RESPONSABLE DEL PROYECTO

ING. JAVIER NUÑEZ MARMOLEJO
CEDULA PROFESIONAL: 9614823



COPACHISA

Calidad que construye prestigio;
Experiencia que da resultados.

Valle Escondido 5700 Fracc. Desarrollo el Saucito
Chihuahua Mexico, C.P. 31125
[52] 614 439.3900

www.copachisa.com

Notas Generales:

- EL CONTENIDO DE ESTE PLANO ES PROPIEDAD DE COPACHISA S.A. DE C.V. QUEDA PROHIBIDO HACER MODIFICACIONES O REPRODUCIR SU CONTENIDO SIN EL DEBIDO CONSENTIMIENTO DE LA EMPRESA.
- LAS COTAS TIENEN PRIORIDAD SOBRE EL DIBUJO.


General Notes:

- THE CONTENT OF THIS DRAWING IS PROPERTY OF COPACHISA S.A. DE C.V. IT IS STRICTLY PROHIBITED TO MODIFY OR REPRODUCE IT WITHOUT THE CONSENT OF THE COMPANY.
- ANNOTATIONS HAVE PRIORITY OVER THE DRAWINGS.

Etapas de Proyecto | Project Stage:

AS-BUILT

Nombre Proyecto | Project Name:

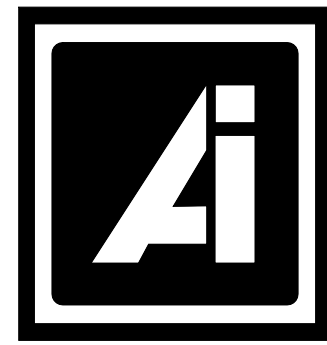

American Industries

AIIG CUU INV III TRISTONE T'S

COMPLEJO INDUSTRIAL
CHIHUAHUA,
CALLE METALMETALICA #9711

Aprobación por el Cliente | Client Approval:

Nombre | Name: _____

Fecha | Date: _____

Firma | Signature _____

Escala | Scale: INDICADA / AS INDICATED

Líder de Diseño | Lead Designer: ARQ. ANAHISA JUAREZ

Coordinador de Diseño | Design Coordinator: ARQ. MARTIN ROBLES

Dibujó | Drawn by: ARQ. DANIEL PALMA

Perito Constructor | Registered Engineer:

PERITO
DRO

Consultores | Consultants:



Diseño y Construcción Eléctrica
de Chihuahua S.A. de C.V.

Número de Proyecto | Project Number: 24044

Fecha de Elaboración | Elaboration Date: MAYO 2025

Título del Plano | Drawing Title:

INSTALACIONES ELECTRICAS CUARTO DE
BOMBAS
PUMP ROOM ELECTRICAL INSTALLATIONS

Número de Plano | Drawing Number: **EL703**

Número Revisión | Revision Number:

