

SIMBOLOGIA / LEGEND	
NOMBRE NAME [001]	NOMBRE Y NUMERO DE ESPACIO/ SPACE NAME AND NUMBER
+	NIVEL DE PISO TERMINADO (CON ACABADO) / FLOOR FINISH LEVEL (WITH FINISH)
XXXX-XX	SIMBOLO IDENTIFICADOR DE PUERTA / DOOR TAG

NOTAS GENERALES / GENERAL NOTES	
A100	SERIE PLANTA DE CONJUNTO / SITE PLAN SERIES
A200	SERIE PLANTAS ARQUITECTONICAS / FLOOR PLANS OR PARTIAL FLOOR PLANS SERIES
A500	SERIE TIPOS DE MUROS / WALL TYPES SERIES
A710	SERIE CEDULA DE PUERTAS / DOOR SCHEDULE SERIES
A720	SERIE CEDULA DE VENTANAS / WINDOW SCHEDULE SERIES
N.P.T. 426.00 = 0.00 F.F.L. 426.00 = 0.00	



COPACHISA
Calidad que construye prestigio;
Experiencia que da resultados.
Valle Escondido 5700 Fracc. Desarrollo el Saucillo
Chihuahua Mexico, C.P. 31125
[52] 614 439 3900
www.copachisa.com

Notes Generales:
EL CONTENIDO DE ESTE PLANO ES PROPIEDAD DE COPACHISA S.A. DE C.V. QUEDA PROHIBIDA SU REPRODUCCION TOTAL O PARCIAL SIN EL CONSENTIMIENTO ESCRITO DE LA EMPRESA.
THE CONTENT OF THIS DRAWING IS PROPERTY OF COPACHISA S.A. DE C.V. IT IS PROHIBED TO REPRODUCE IT IN WHOLE OR IN PART WITHOUT THE WRITTEN CONSENT OF THE COMPANY.

Etapa de Proyecto / Project Stage:
AS-BUILT

Nombre Proyecto / Project Name:



American Industries
AIG CUU INV III TRISTONE TIS
PARQUE INDUSTRIAL SUR
CHIHUAHUA, CHIH.

Aprobación por el Cliente / Client Approval:

Nombre / Name: _____
Fecha / Date: _____

Firma / Signature: _____

Escala / Scale: 1:400

Líder de Diseño / Lead Designer: ARQ. ANAHISA JUAREZ

Coordinador de Diseño / Design Coordinator: ARQ. MARTIN ROBLES

Dibujó / Drawn by: ARQ. JORGE LUJAN

Partio Construtor / Registered Engineer:

Consultores / Consultants:

M.O.B.I.A.
8215221

Número de Proyecto / Project Number: 24044


Fecha de Elaboración / Elaboration Date: MAYO 2025

Título del Plano / Drawing Title:

SIMBOLOGIA DE PUERTAS
DOORS LEGEND

Número de Plano / Drawing Number: A700

Número Revisión / Revision Number:

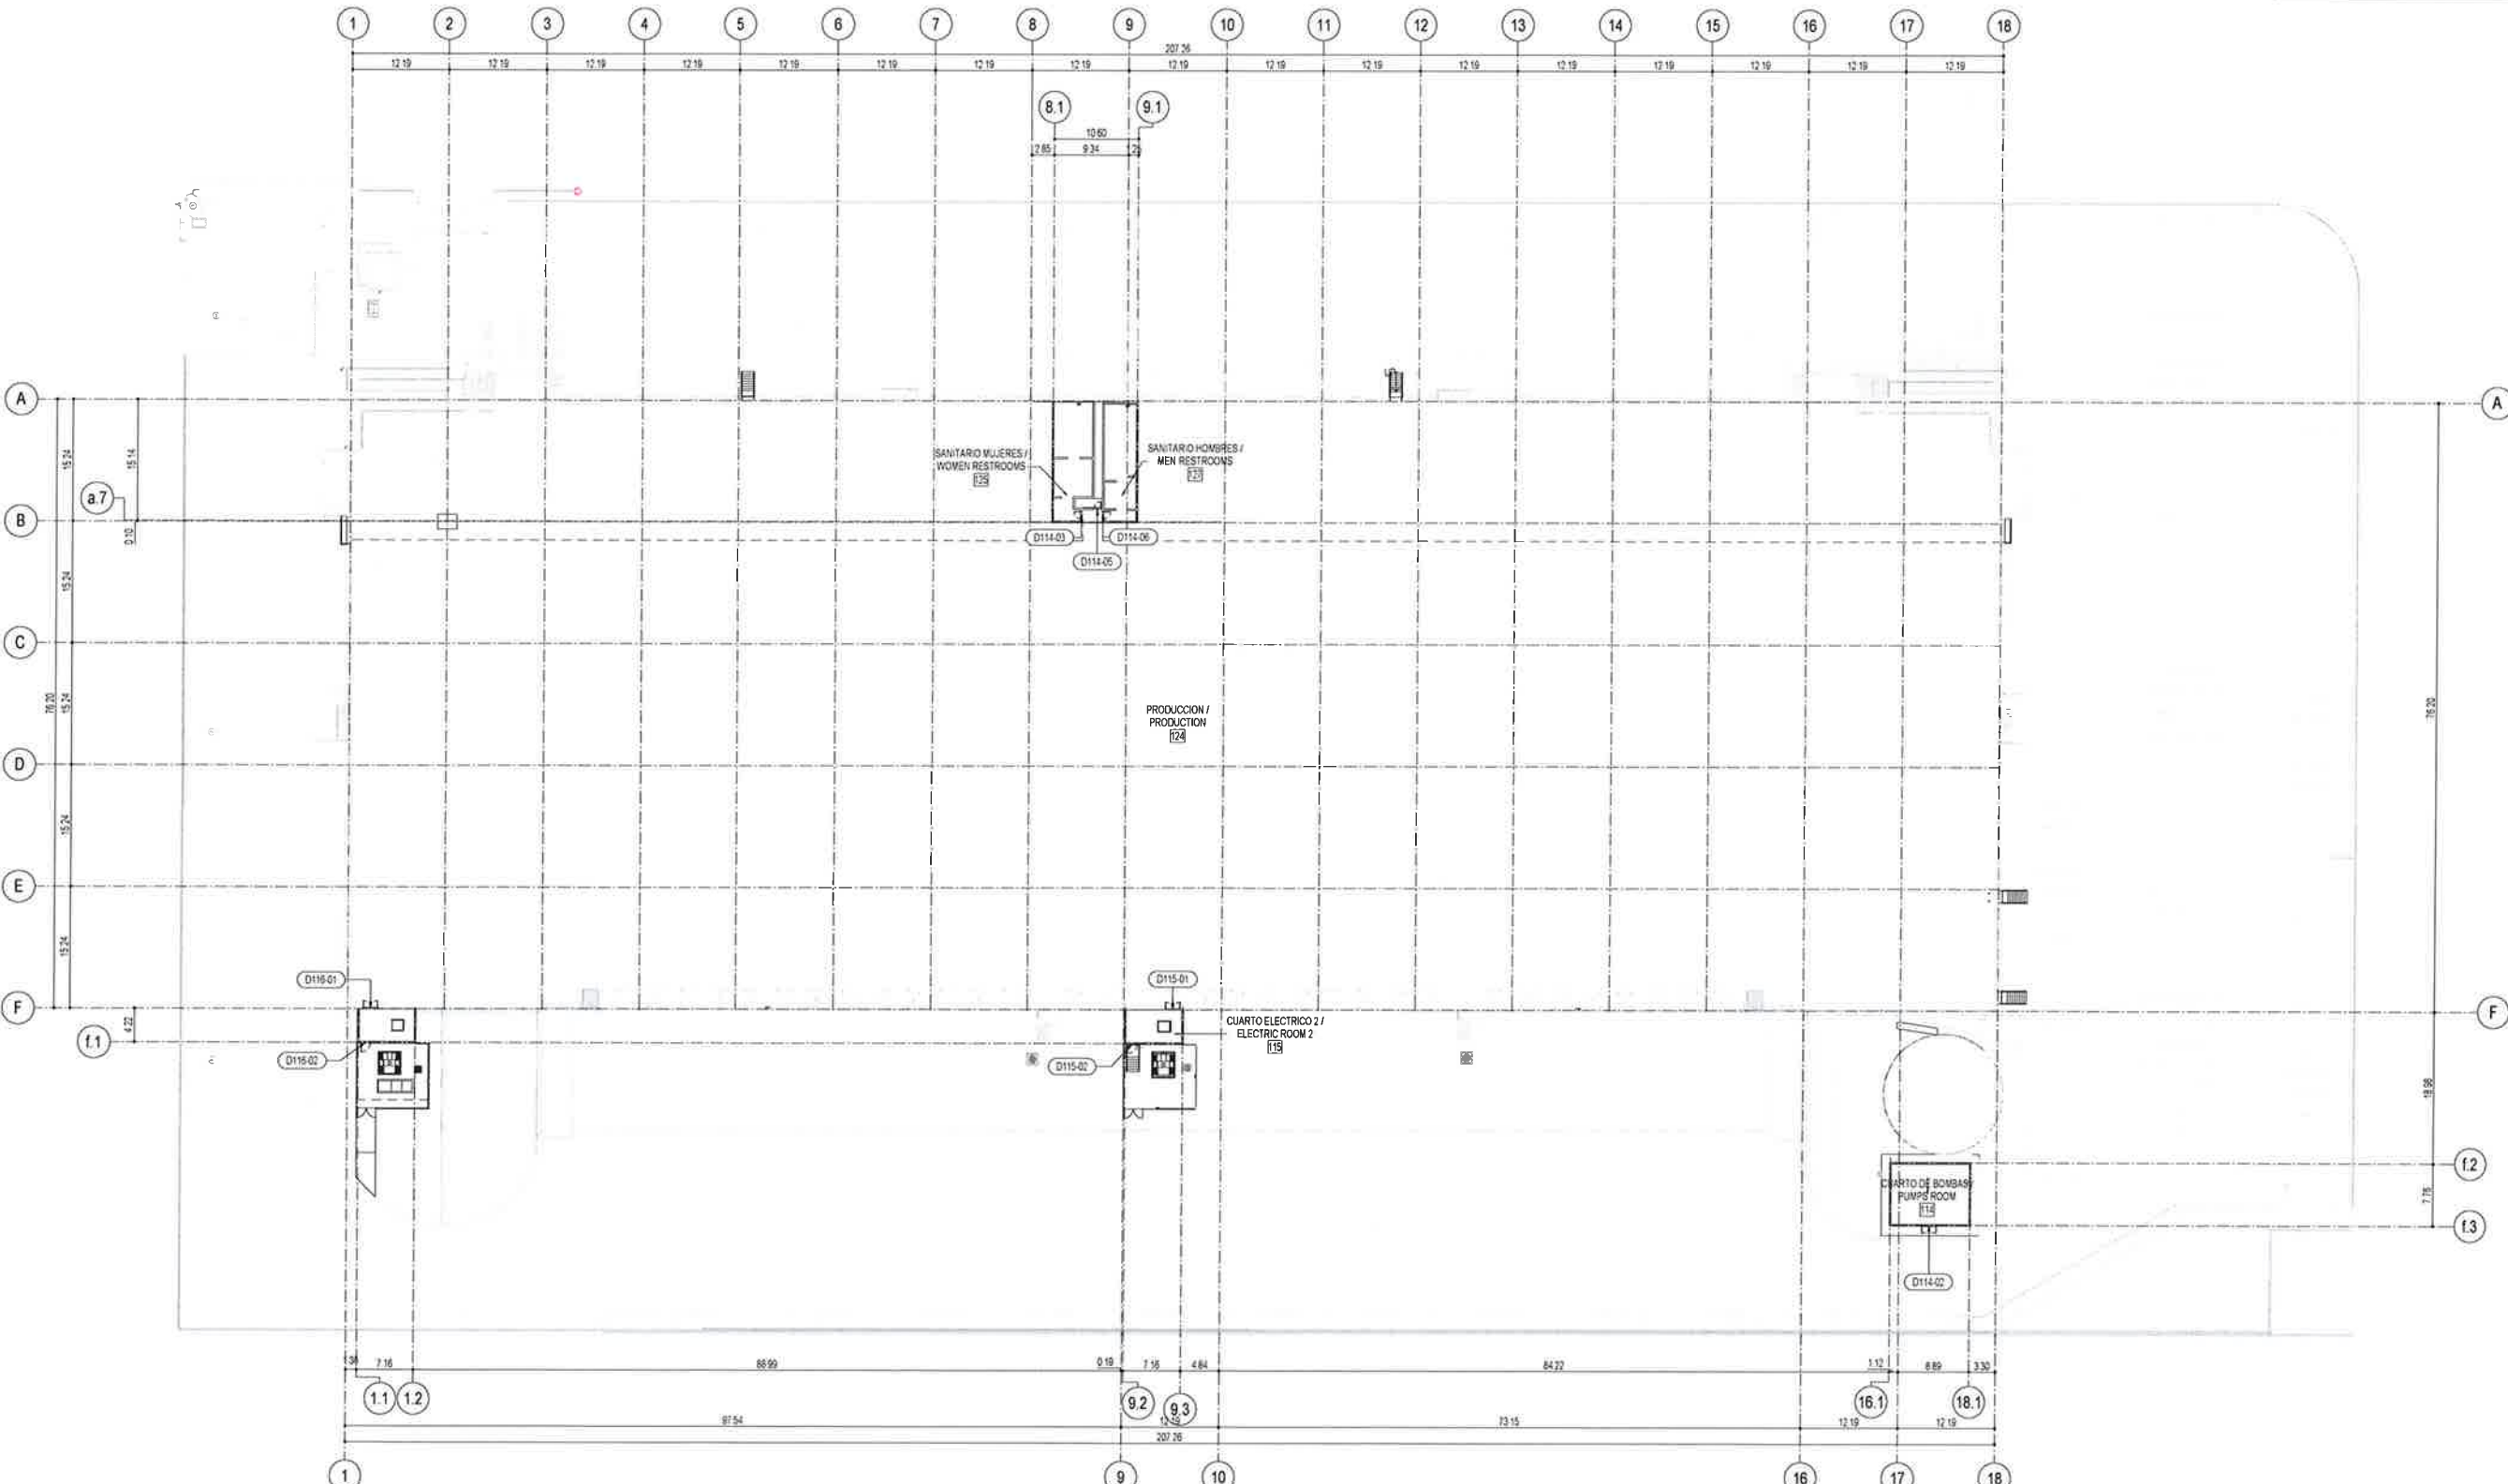

PLANTA ARQUITECTONICA /
GENERAL ARCHITECTURAL PLAN
A1
A700 1/400

