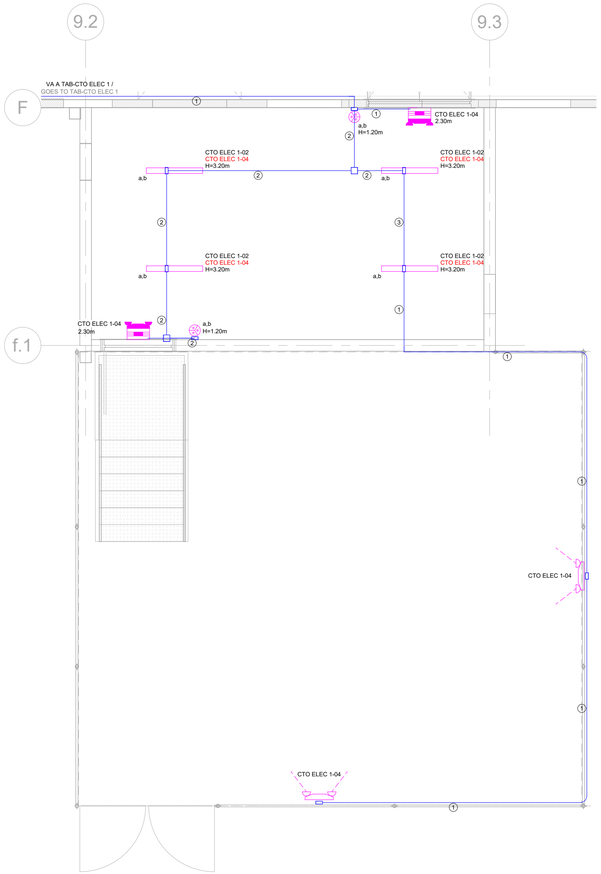

ALUMBRADO NORMAL Y EMERGENCIA 2 / 2 NORMAL AND EMERGENCY LIGHTING

2 / EL702 — 1 : 50

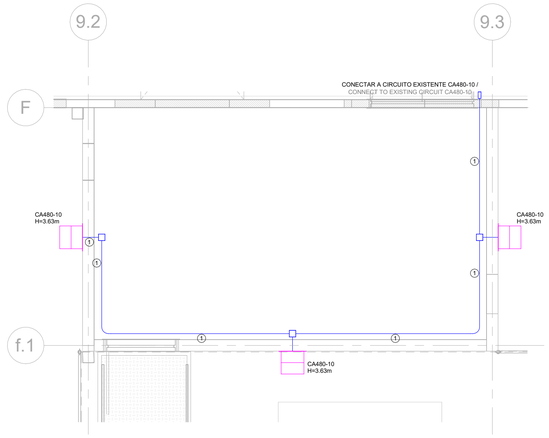

1 / EL702 — ALUMBRADO EXTERIOR 2 / 2 EXTERIOR LIGHTING — 1 : 50

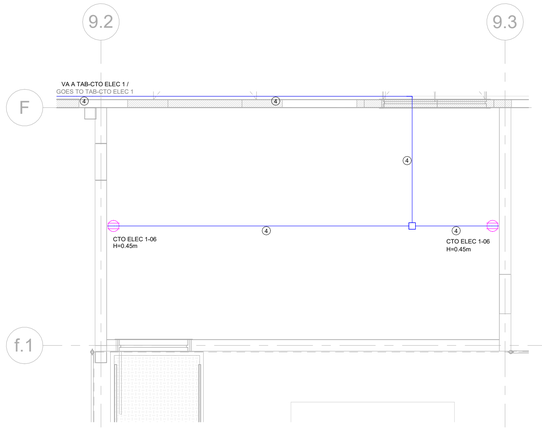

3 / EL702 — CONTACTOS NORMALES 2 / 2 NORMAL RECEPTACLES — 1 : 50

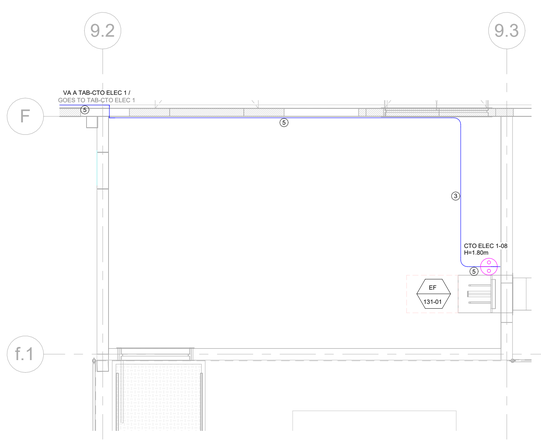

5 / EL702 — CLIMAS 2 / 2 HVAC — 1 : 50

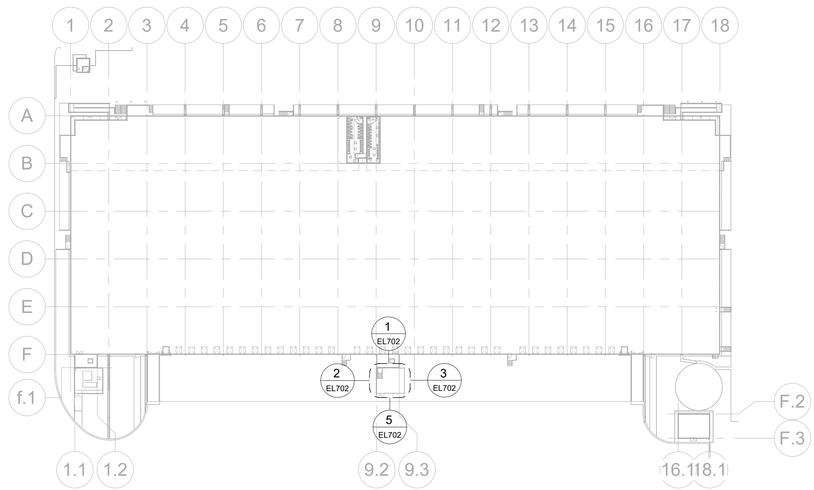

4 / EL702 — LOCALIZACION CTO. ELECTRICO 2 / 2 ELECTRIC ROOM LOCATION — 1 : 900

SIMBOLOS ELECTRICOS / ELECTRICAL SYMBOLS

SIMBOLO/ SYMBOL	DESCRIPCION/ DESCRIPTION	CATALOGO- MARCA CATALOGUE-BRAND
	TUBO CONDUIT METALICO, DIAMETRO INDICADO / ELECTRICAL METALIC CONDUIT,INDICATED DIAMETER	RYMCO
	TABLERO DE DISTRIBUCION, TIPO NQ, 220/127V, 3F-4H, 60Hz / DISTRIBUTION PANELBOARD, NQ TYPE, 220/127V, 3F-4H, 60Hz	SQUARE D
4PZS	LUMINARIA BARRA - SERIE SNLED 4 PIES LENTES CLAROS 5000K + BATERIA EMERGENCIA / STRIP LIGHT - SNLED SERIES 4FOOT CLEAR LENS 5000K + BATTERY PACK	4SNLED-LD5-56SL-LC-UNV-L850-CD1-U LED COOPER LIGHTING
3PZS	LUMINARIA WALLPACK MONTADA EN PARED , 8635 LM, 5000K, 70 CRI, 81W / WALLPACK MOUNTED LUMINAIRE, 8635 LM, 5000K, 70 CRI, 81W	XTOR8BRL COOPER LIGHTING
	APAGADOR 3 VIAS TIPO TOGLE, DE 15 AMP, 127V, COLOR BLANCO, CON TAPA METALICA. / 3 WAY LIGHTING SWITCH TOGLE TYPE, 15AMP, 127V WHITE COLOR, METALIC COVER	1453-2W, 83001, WM1S-GY LEVITON
	APAGADOR TIPO TOGLE, DE 15 AMP, 127V, COLOR BLANCO, CON TAPA METALICA. / LIGHTING SWITCH TOGLE 15 A, 127V, WHITE COLOR, METALLIC COVER	CSB1-15W, 83001, WM1S-GY LEVITON
	CONTACTO DUPLEX TIPO INDUSTRIAL, 15A, 127V, COLOR BLANCO, CON TAPA METALICA. EN CAJA FS / DUPLEX INDUSTRIAL TYPE RECEPTACLE, 15A, 127V WHITE COLOR, METALLIC COVER ON FS BOX	CR15-W, 83003, 4976-GY LEVITON
	COMBINACION ALL PRO LUZ DE EMRGENCIA Y EXIT, VERDE Y ROJO SELECCIONABLE, BATERIA NICKEL ACABADO BLANCO / ALL-PRO COMBINATION EXIT AND EMERGENCY LIGHT, RED GREEN SELECTABLE, NICKEL CADMIUM BATTERY, WHITE FINISH	APC7RG COOPER LIGHTING
	LUMINARIA DE EMERGENCIA NEM 4X CUERPO DE FIBRA DE VIDRIO, CON DOBLE FOCO 10W, MONTADA A 2.15m / NEMA 4X FIBERGLASS BODIED DOUBLE HEAD EMERGENCY LIGHT. 10W MOUNTING HEIGHT AT 2.15m	SELIN25R10SD COOPER LIGHTING

CÓDIGO DE CABLEADO / WIRING CODE

①	②	③	④	⑤
1-12 AWG (F) 1-12 AWG (N) 1-12 AWG (T) 1T-16mm	3-12 AWG (R) 1-12 AWG (N) 1-12 AWG (T) 1T-16mm	3-12 AWG (R) 1-12 AWG (N) 1-12 AWG (T) 1T-16mm	1-10 AWG (F) 1-10 AWG (N) 1-12 AWG (T) 1T-16mm	1-8 AWG (F), 1-8 AWG (N), 1-12 AWG (T) 1T-21mm

NOMENCLATURA / NOMENCLATURE

(F)= CONDUCTOR DE FASE / PHASE CONDUCTOR
(N)= CONDUCTOR NEUTRO / NEUTRAL CONDUCTOR
(T)= CONDUCTOR DE TIERRA/ GROUND CONDUCTOR
(R)=RETORNO / RETURN
T= TUBERÍA CONDUIT/ CONDUIT

NORMATIVIDAD / NORMATIVITY

1 CUMPLIMIENTO CON LA NOM-001-SEDE-2012.
COMPLIANCE WITH THE NOM-SEDE-2012.

PRINCIPALES ARTICULOS / MAIN ARTICLES

ART. 100 Y 110. DISPOSICIONES GENERALES / GENERAL DISPOSITION.
ART. 200. USO E IDENTIFICACION DE CONDUCTORES DE TIERRA / USE AND IDENTIFICATION OF GROUND CONDUCTORS.
ART. 210. CIRCUITOS DERIVADOS / DERIVATIVE CIRCUITS.
ART. 215. ALIMENTADORES / FEEDERS
ART. 220. CALCULO CKT DEIVADOS / CALCULATION OF DERIVATIVE CIRCUITS.
ART. 225. CIRCUITOS DERIVADOS Y ALIMENTADORES EXTERIORES / DERIVATIVE CIRCUITS AND EXTERNAL FEEDERS.
ART. 230. ACOMETIDAS / ELECTRICAL CONNECTIONS.
ART. 240. PROTECCION CONTRA SOBRECORRIENTE / OVERCURRENT PROTECTION.
ART. 250. PUESTA A TIERRA Y UNION / GROUNDING AND BONDING.
CAP. 3 METODOS DE ALAMBRADO Y MATERIALES / WIRING METHOD AND MATERIALS.
CAP. 4 EQUIPO DE USO GENERAL / GENERAL USE EQUIPMENT.

2 CUMPLIMIENTO CON LA ESPESIFICACION CFE-DCCSSUBT. CONSTRUCCION DE SISTEMAS SUBTERRANEOS /
COMPLIANCE WITH CFE-DCCSSUBT SPECIFICATION. CONSTRUCTION OF UNDERGROUND SYSTEMS.

3 EL CUMPLIMIENTO DE LAS NORMATIVAS Y ESPECIFICACIONES DESCRITAS, INVOLUCRA LA TOTALIDAD DE SUS ARTICULOS /
COMPLIANCE WITH THE REGULATIONS AND SPECIFICATIONS DESCRIBED INVOLVES ALL OF ITS ARTICLES.

NOTAS GENERALES / GENERAL NOTES

4 ESTE PLANO DEBE DE COMPLEMENTARSE CON TODOS LOS PLANOS DE INSTALACIONES ELECTRICAS.
THIS PLANE MUST BE COMPLEMENTED WITH ALL THE ELECTRICAL INSTALLATION PLANS.

5 TODOS LOS CONDUCTORES SERAN DE COBRE CON AISLAMIENTO P/600 V., THWLS 75° / 90°C , TEMP. DE OPERACION.
ALL ELECTRICAL FEEDERS WILL BE CU, WITH INSULATION 600V, THWLS 75° / 90°C OPERATION TYPE.

6 EL CODIGO DE COLORES PARA LOS CONDUTORES SERA EL SIGUIENTE /
THE COLOR CODE FOR ELECTRICAL CABLES WILL BE THE FOLLOWING

480/277 V, 220/127 V.	- CONDUCTOR FASE / PHASE CONDUCTOR	480/277V (CAFE NARANJA, AMARILLO) / (BROWN,ORANGE, YELLOW) FASE A, FASE B, FASE C / PHASE A, PHASE B, PHASE C 220/127V (NEGRO,ROJO, AZUL) / (BLACK, RED, BLUE) FASE A, FASE B, FASE C / PHASE A, PHASE B, PHASE C
	- CONDUCTOR DE NEUTRO / NEUTRAL CONDUCTOR	= GRIS / GRAY (277V). = BLANCO / WHITE (277V).
	- CONDUCTOR DE TIERRA / GROUND CONDUCTOR	= VERDE / GREEN

7 NOMENCLATURA - CODIGOS DE CABEADOS.
NOMENCLATURE - WIRING CODE.

(F) CONDUCTOR DE FASE O LINEA	(F) PHASE OR LIVE CONDUCTOR
(N) CONDUCTOR DE NEUTRO	(N) NEUTRAL CONDUCTOR
(R) CONDUCTOR DE RETORNO	(R) RETURN CONDUCTOR
(T) CONDUCTOR DE TIERRA	(T) GROUND CONDUCTOR
(TA) CONDUCTOR DE TIERRA AISLADA	(TA) ISOLATED GROUND CONDUCTOR
(C) CONDUCTOR DE CONTROL	(C) CONTROL CONDUCTOR

XTOR8BRL
COOPER LIGHTING

4SNLED-LD5-56SL-LC-UNV-L850-CD1-U LED

RESPONSABLE DEL PROYECTO

ING. JAVIER NUÑEZ MARMOLEJO
CEDULA PROFESIONAL: 5614603

COPACHISA
Calidad que construye prestigio;
Experiencia que da resultados.
Valle Escondido 5700 Fracc. Desarrollo el Saucito
Chihuahua Mexico, C.P. 31125
[52] 614 439.3900
www.copachisa.com

Notas Generales:

- EL CONTENIDO DE ESTE PLANO ES PROPIEDAD DE COPACHISA S.A. DE C.V. QUEDA PROHIBIDO HACER MODIFICACIONES O REPRODUCIR SU CONTENIDO SIN EL DEBIDO CONSENTIMIENTO DE LA EMPRESA.
- LAS COTAS TIENEN PRIORIDAD SOBRE EL DIBUJO.

General Notes:

- THE CONTENT OF THIS DRAWING IS PROPERTY OF COPACHISA S.A. DE C.V. IT IS STRICTLY PROHIBITED TO MODIFY OR REPRODUCE IT WITHOUT THE CONSENT OF THE COMPANY!
- ANNOTATIONS HAVE PRIORITY OVER THE DRAWING.

Etapa de Proyecto | Project Stage:
AS-BUILT

Nombre Proyecto | Project Name:

American Industries
AIIG CUU INV III TRISTONE TI´S
COMPLEJO INDUSTRIAL
CHIHUAHUA,
CALLE METALMETALICA #9711

Aprobación por el Cliente | Client Approval:

Nombre | Name:
Fecha | Date:

Firma | Signature

Escala | Scale: INDICADA / AS INDICATED

Líder de Diseño | Lead Designer: ARQ. ANAHISA JUAREZ

Coordinador de Diseño | Design Coordinator: ARQ. MARTIN ROBLES

Dibujó | Drawn by: ARQ. DANIEL PALMA

Perito Constructor | Registered Engineer:

PERITO
DRO

Consultores | Consultants:

DICECH
Diseño y Construcción Eléctrica de Chihuahua S.A. de C.V.

Número de Proyecto | Project Number: 24044

Fecha de Elaboración | Elaboration Date: MAYO 2025

Título del Plano | Drawing Title:
INSTALACIONES ELECTRICAS 2 CUARTO ELECTRICO
ELECTRICAL ROOM 2 ELECTRICAL INSTALLATIONS

Número de Plano | Drawing Number: EL702

Número Revisión | Revision Number: